



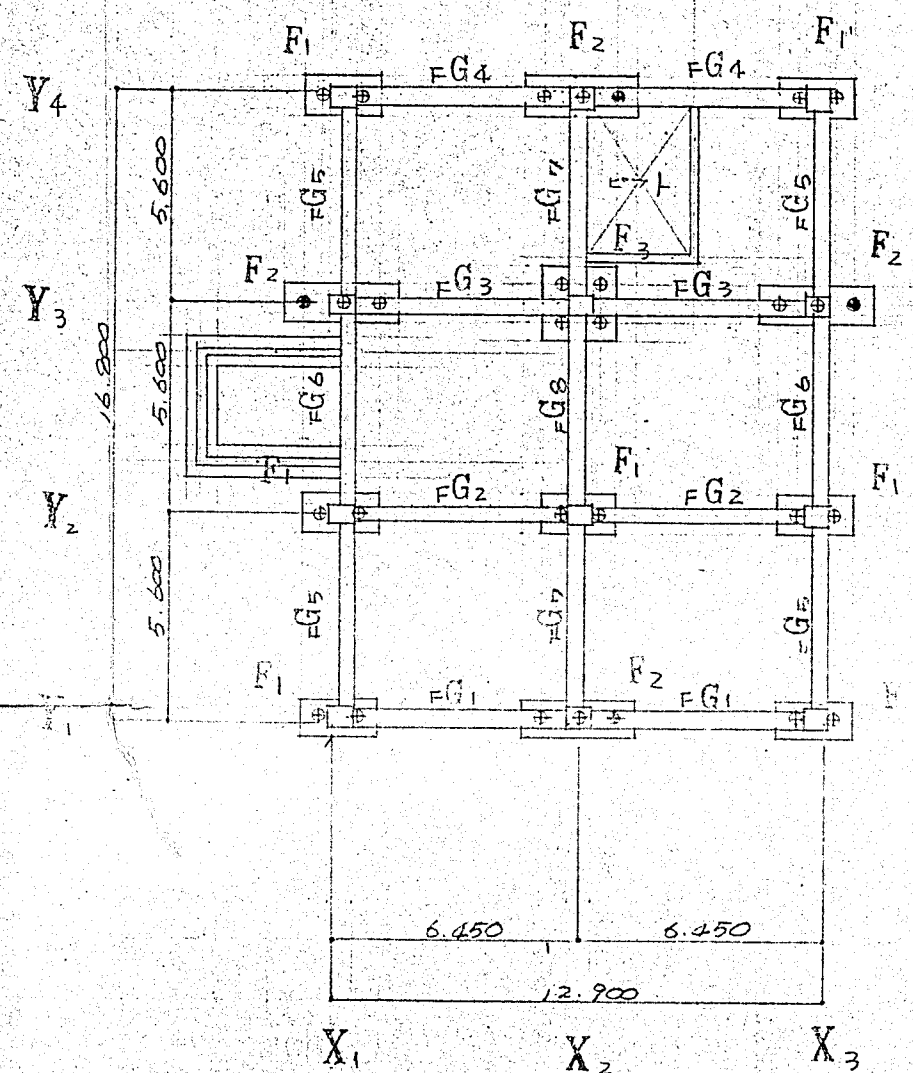


基礎 伏図

●印 試験杭を示す

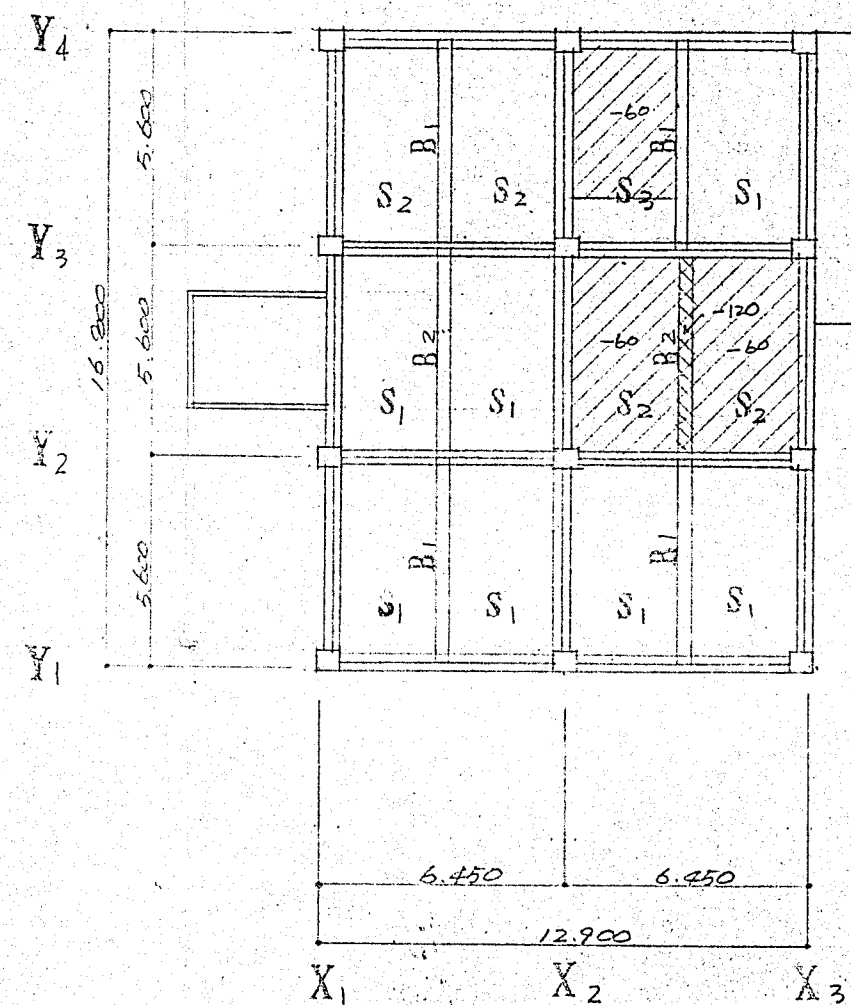


1階 床伏図

//// 印 部分 一般床材 -170
 // 印 部分 一般床材 -120

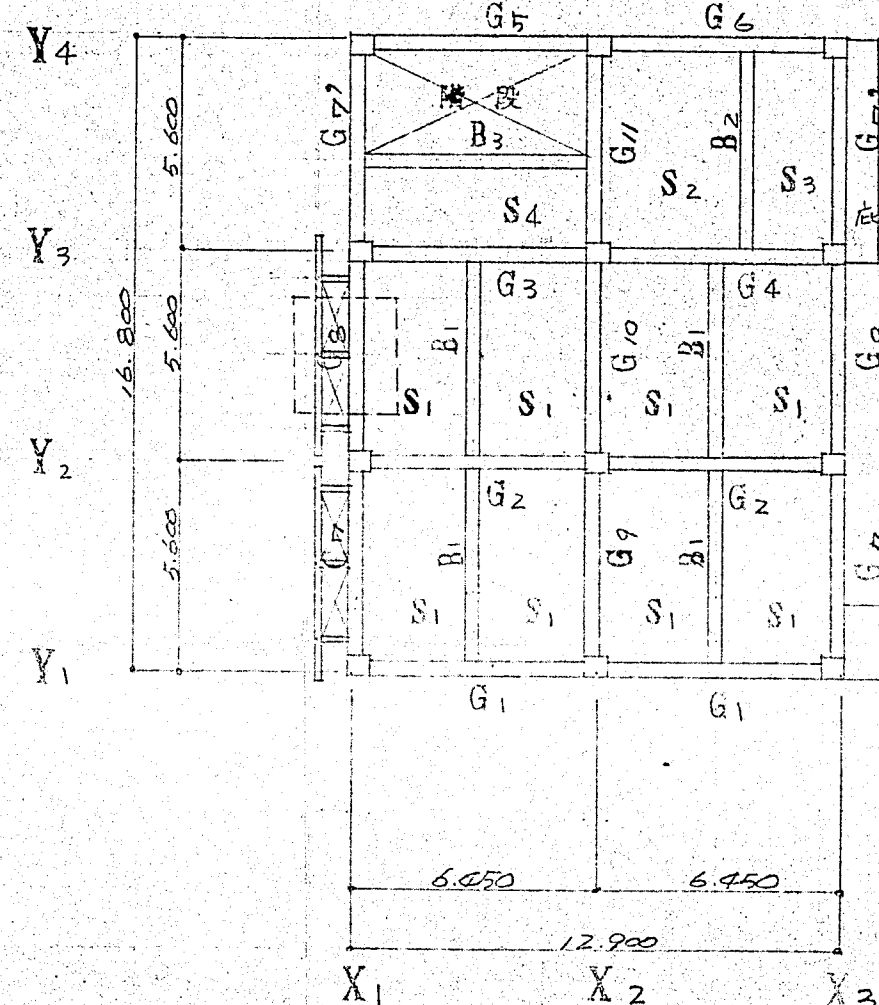

2階 床伏図

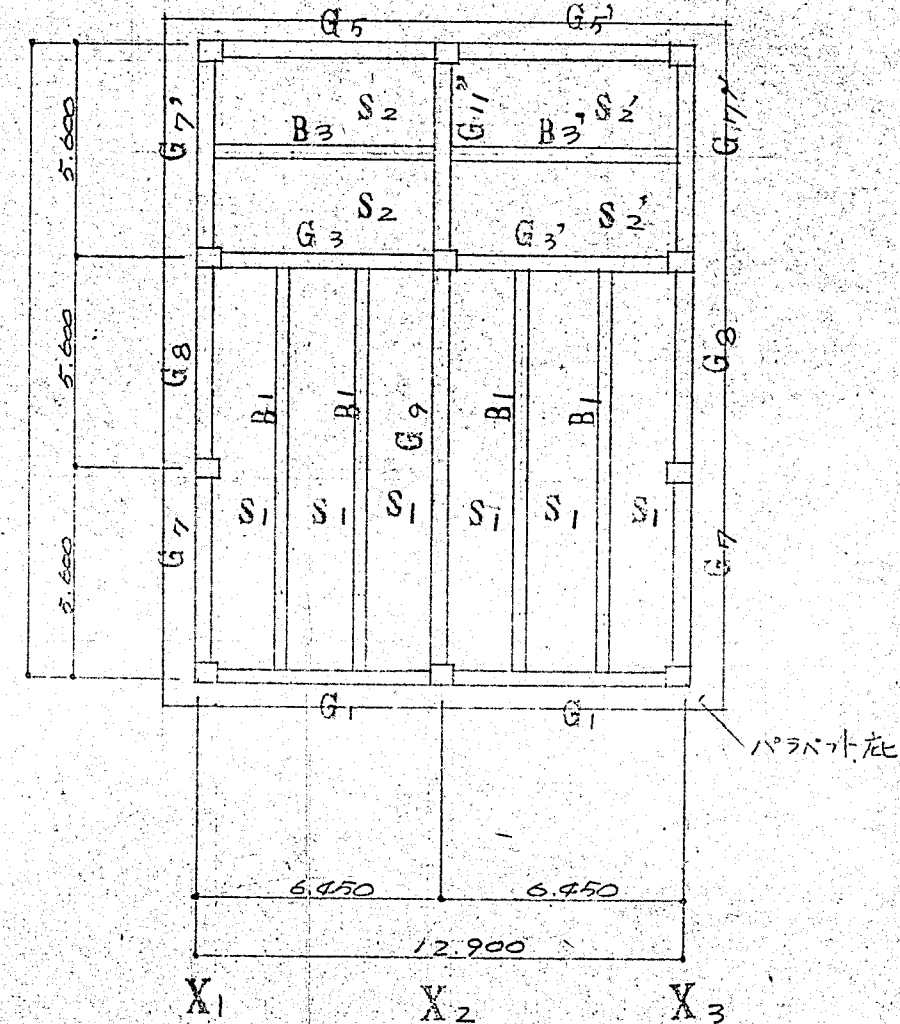

屋階 床伏図

構造一般適用事項

鉄筋 SR24規格相当品
 コンクリート $F_c = 180 \text{ kg/cm}^2$
 地業 割栗石 7150. 捨コンクリート 550.
 地中梁下 敷砂利 50. 捨コンクリート 50.
 鉄筋継手 全々重ね継手とする。
 鉄筋記号 F記による。

鉄筋記号		
—	9φ	D10
×	13φ	D13
+	16φ	D16
●	19φ	D19
○	22φ	D22
◎	25φ	D25
⊗	28φ	D28

杭仕様

- 杭種 P.C ハイル
- 杭長 杭径 $\phi = 350$ $l = 24.000 (8+8+8)$
- 設計杭耐力 40. t/本 (長期)
- 試験杭 $\phi = 350$ $l = 25.000 (8+8+9)$ 4ヶ所
- 杭打工法 ミル注入工法
- 杭本数 計 30本 (試験杭4本含む)




1級建築士 小河吉之助 登録番号 No. 8016





摂津市立別府公民館新築 工事設計図		NO.
基礎及各階床伏図		202
構造一般適用事項		DESIGN
昭和 26 年 8 月 日		
株式会社 小河建築設計事務所		


SCALE 1:200

基礎配筋リスト

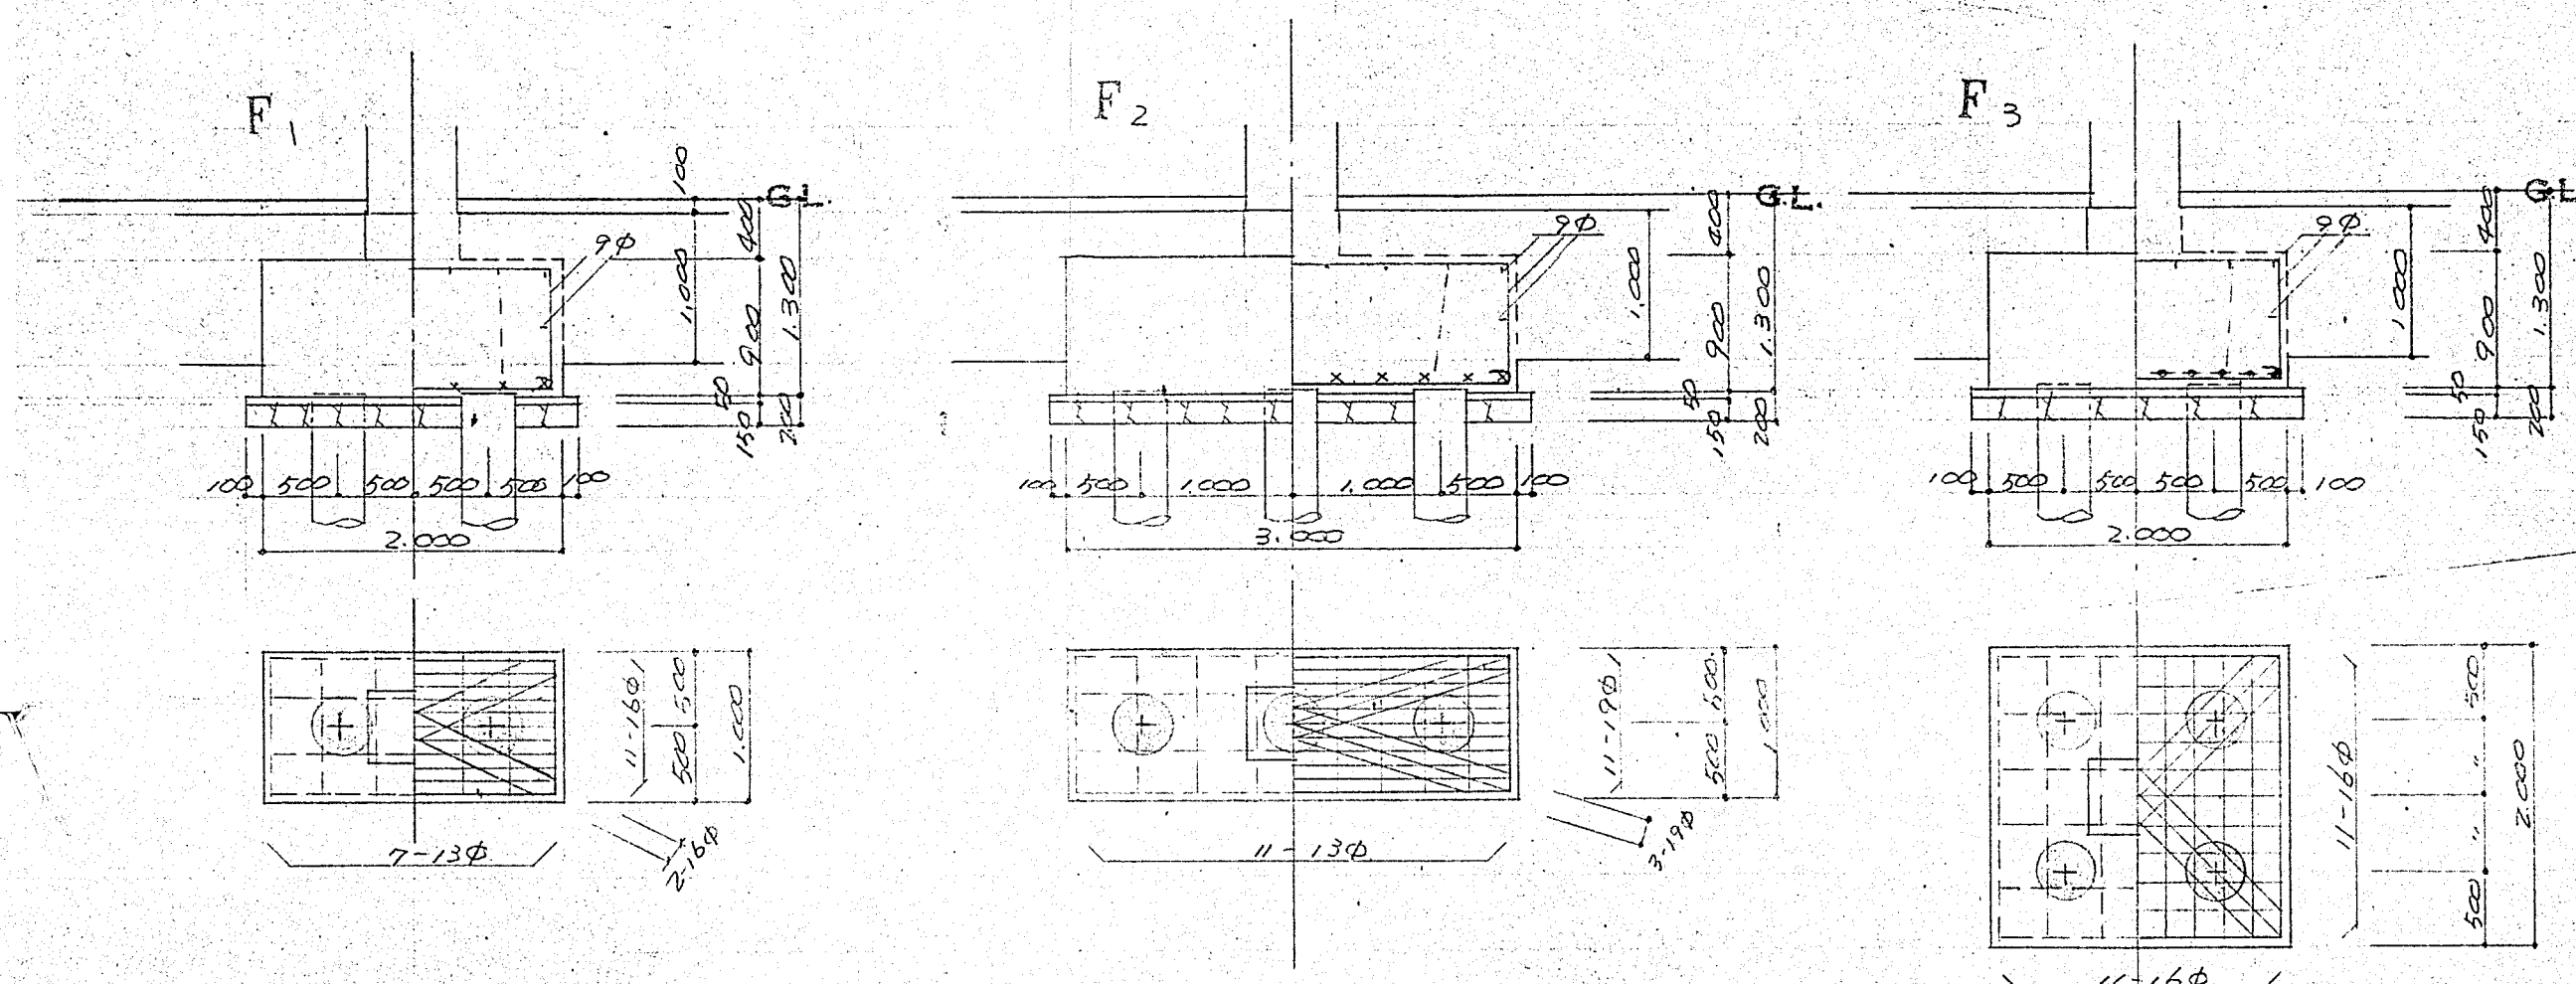


地中梁 配筋 リスト

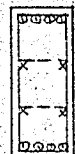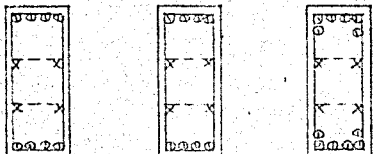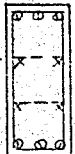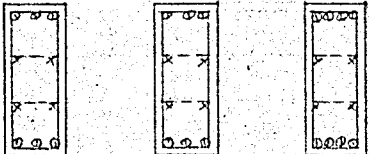
記号	F G 1. 4. 8	F G 2. 3	F G 5. 6	F G 7.
	全断面	外 端 中 央 内 端	全断面	外 端 中 央 内 端
断面				
断面寸法	400×1,000	400×1,000	400×1,000	400×1,000
上 筋	4-25φ	4-25φ 4-25φ 6-25φ	3-25φ	3-25φ 3-25φ 4-25φ
下 筋	4-25φ	4-25φ 4-25φ 6-25φ	3-25φ	3-25φ 3-25φ 4-25φ
腹 筋	4-13φ	4-13φ	4-13φ	4-13φ
S T	13φ-@200	13φ-@200	13φ-200	13φ-@200
断面				

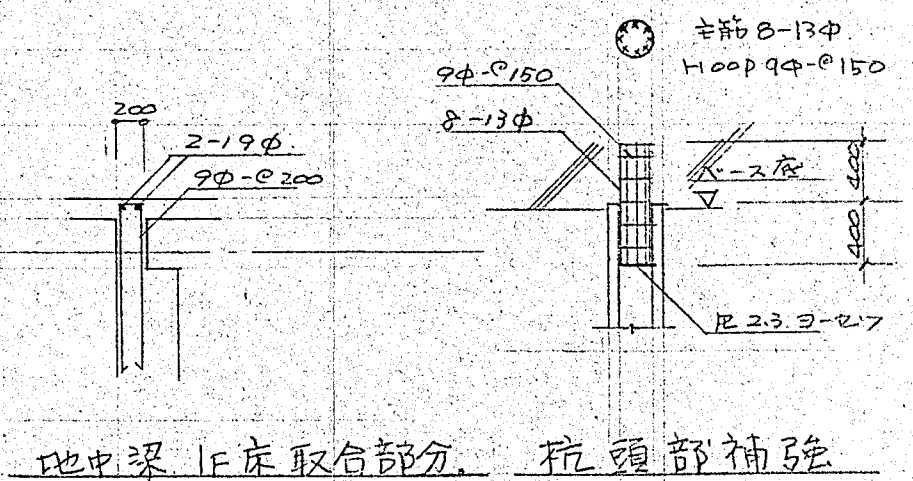

地中梁 1F 床 取合部分。 杭頭部補強

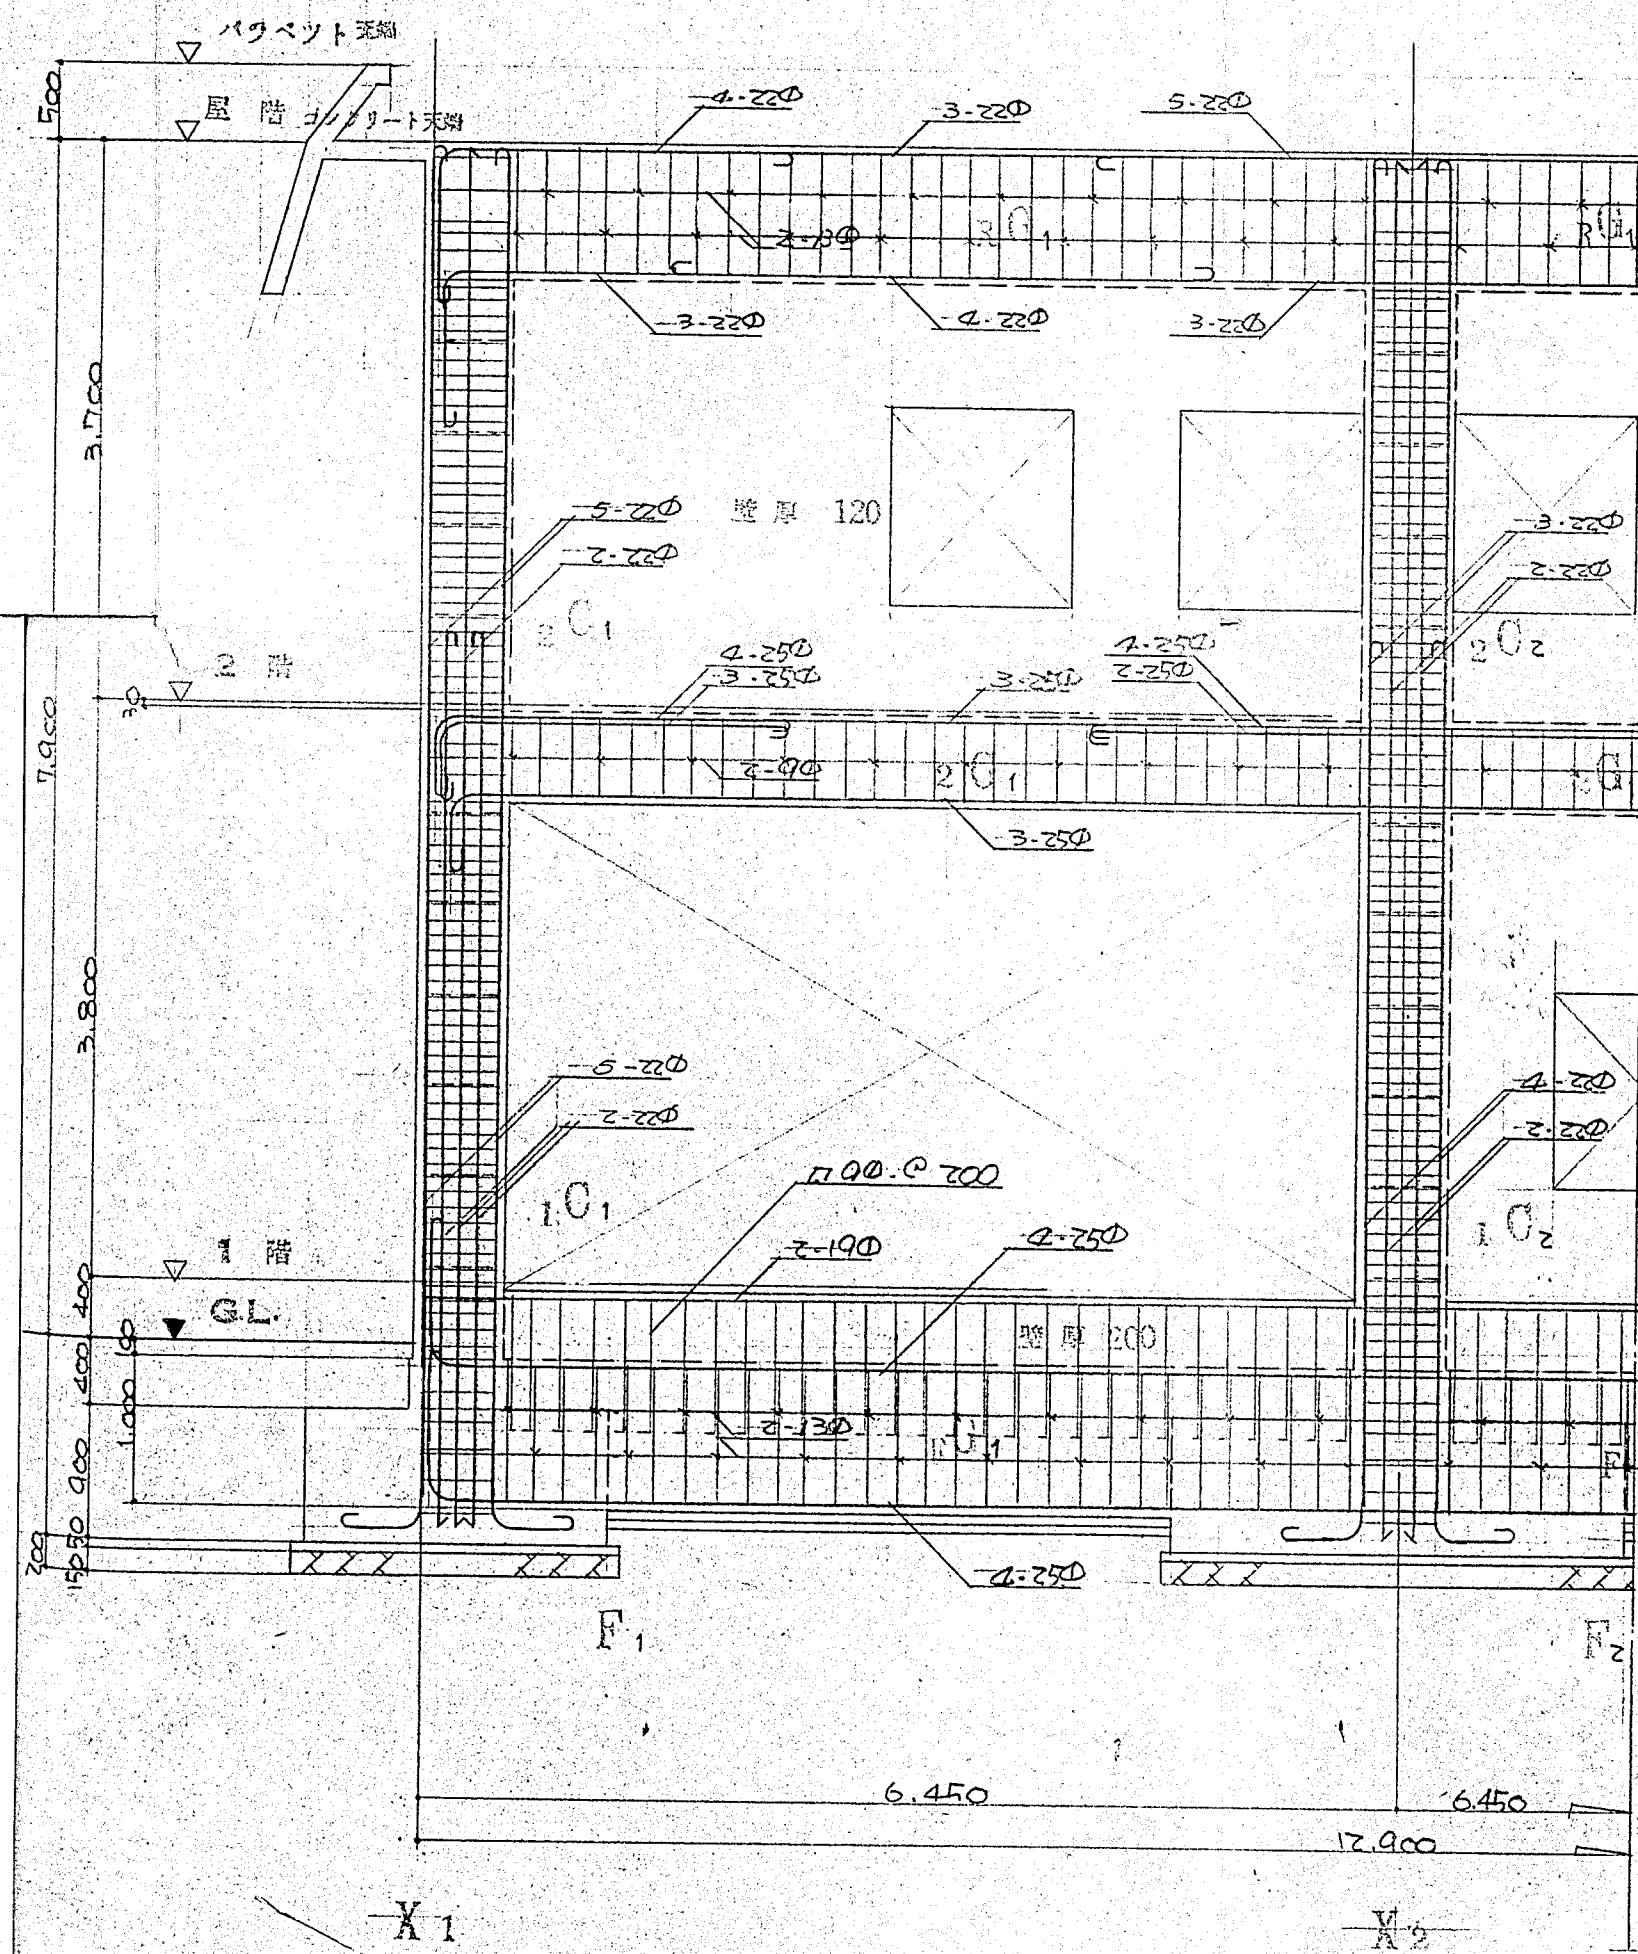

Y1 通架構配筋図

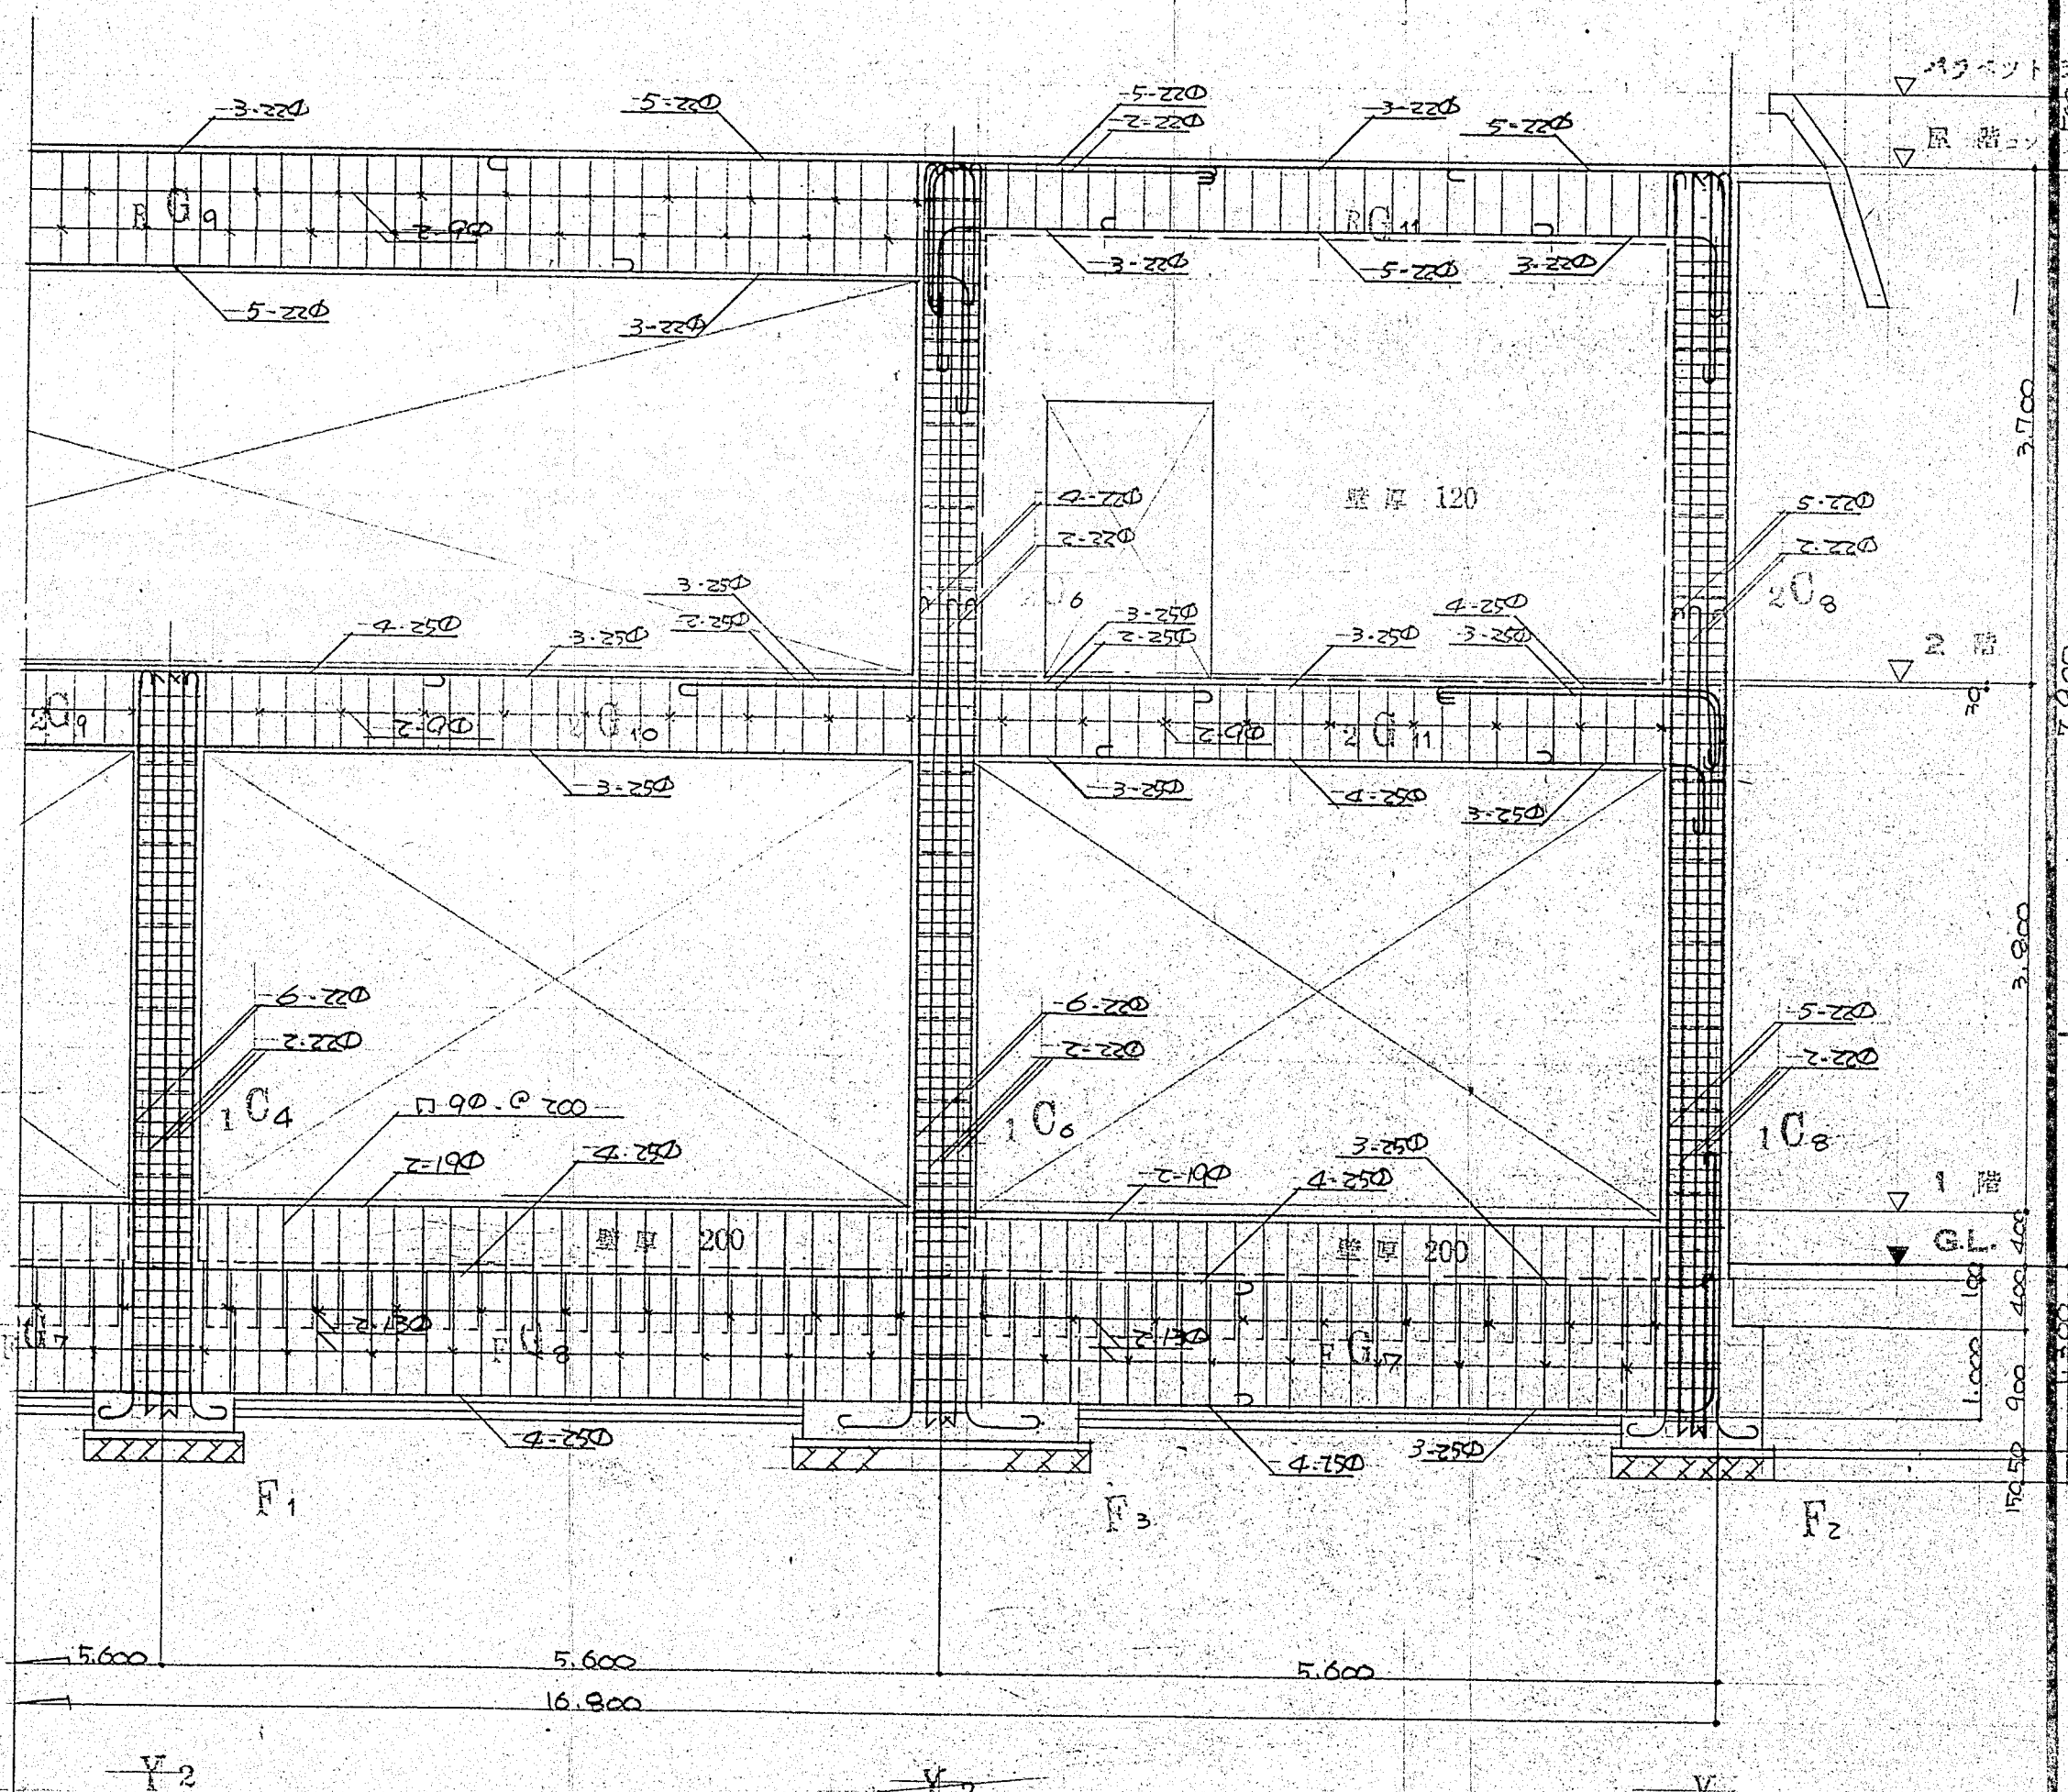

X2 通架構配筋図

特記なき限り下記による。

H.O.P. 9φ-@150

柱、梁に接する。梁、壁、その他の横架材から上方又は下方に
柱小径の2倍の範囲に於いてはH.O.P. 9φ-@100とする。

Dia 9φ-@500

S.F. 鋼筋 9φ-@200 (地下部分のみ13φ-@200)

中間巾止筋 9φ-@600



1級建築士 小河吉之助

登録番号 No. 8016

竣工図

摂津市立別府公民館新築 工事設計図

NO.

Y1, X2 通架構配筋図

SCALE 1:50

205

DESIGN

昭和76年8月 日



株式会社 小河建築設計事務所

床版 配筋 リスト


記号	厚	位置	短辺方向			長辺方向			備考
			柱間帯		柱列帯	柱間帯		柱列帯	
			端 部	中 央		端 部	中 央		
R S 1.	120	上 筋	9φ - C 200			9φ - C 250			
		下 筋	9φ - C 200			9φ - C 250			
R S 2.	120	上 筋	9φ.13φ交C 200		9φ - C 200	9φ - C 250		9φ - C 250	
		下 筋	9φ - C 400	9φ - C 200	9φ - C 200	9φ - C 500	9φ - C 250	9φ - C 250	
2.1 S 1.	120	上 筋	9φ.13φ交C 200		9φ - C 200	9φ.13φ交C 250		9φ - C 250	
2 S 4		下 筋	9φ - C 400	9φ.13φ交C 200	9φ - C 200	9φ - C 500	9φ.13φ交C 250	9φ - C 250	
2 S 2.	120	上 筋	9φ.13φ交C 150		9φ - C 200	9φ.13φ交C 200		9φ - C 250	
		下 筋	9φ - C 300	9φ.13φ交C 150	9φ - C 200	9φ - C 400	9φ.13φ交C 200	9φ - C 250	
2 S 3	120	上 筋	13φ - C 150		9φ - C 200	13φ - C 250		9φ - C 200	
		下 筋	9φ - C 300	9φ.13φ交C 150	9φ - C 200	9φ - C 400	9φ.13φ交C 200	9φ - C 200	
1 S 2	120	上 筋	13φ - C 200		9φ - C 200	9φ.13φ交C 200		9φ - C 250	
		下 筋	9φ - C 400	9φ.13φ交C 200	9φ - C 200	9φ - C 400	9φ.13φ交C 200	9φ - C 250	
1 S 3.	120	上 筋	13φ - C 200			13φ - C 250			
		下 筋	13φ - C 200			13φ - C 250			
RS 2.	120	上 筋	13φ - 200			9φ - 250			
		下 筋	13φ - 200			9φ - 250			

小梁 配筋 リスト

記号	RB1		RB3			備考
	両端	中央	外端	中央	内端	
断面						
断面寸法	350 x 900		300 x 550			
上筋	5-22φ	3-22φ	3-22φ	2-22φ	4-22φ	
下筋	3-22φ	5-22φ	2-22φ	3-22φ	2-22φ	
腹筋	4-9φ		(3-22φ)	(4-22φ)	(3-22φ)	
ST	9φ-C200		9φ-C200			
記号	2B1,2,3, 1B1,2					
断面						
断面寸法	300 x 550					
上筋	4-22φ	2-22φ				
下筋	2-22φ	3-22φ				
ST	9φ-C200					

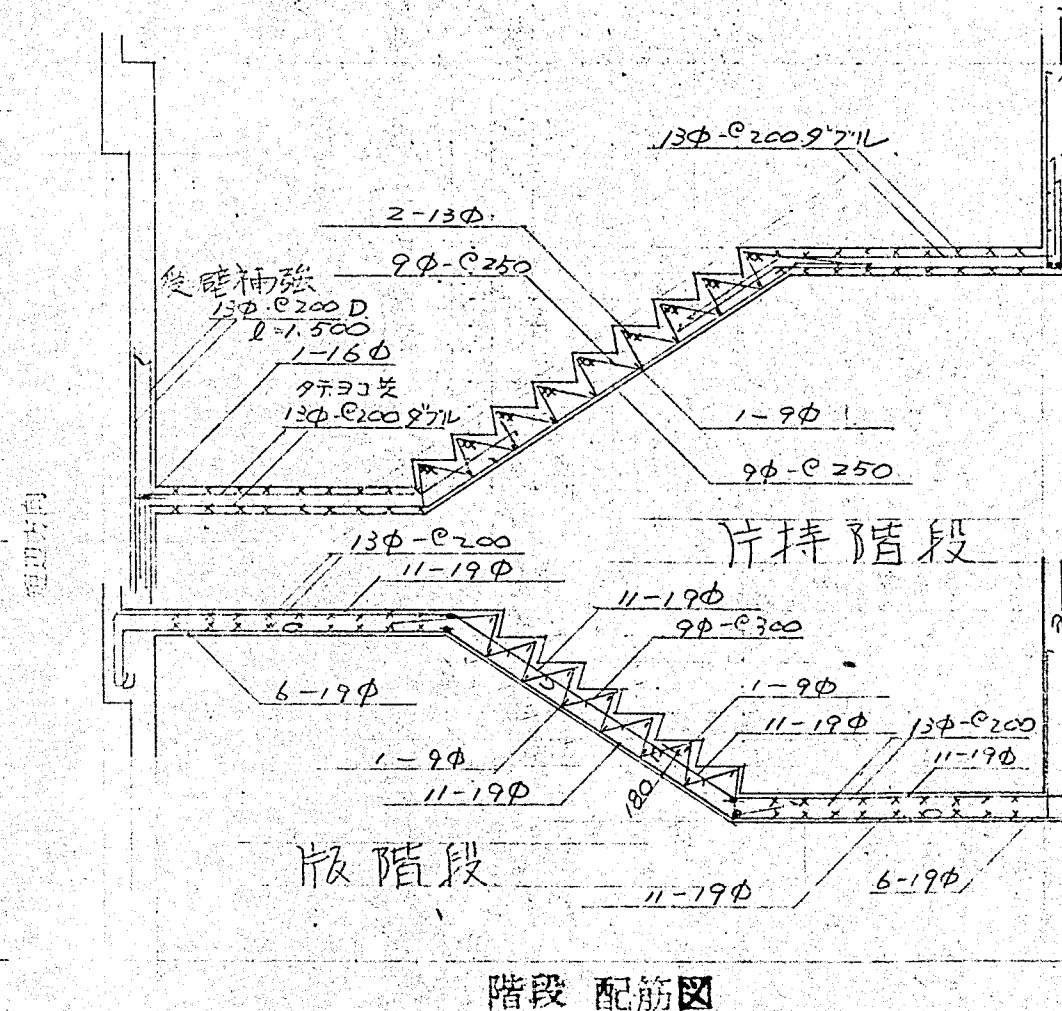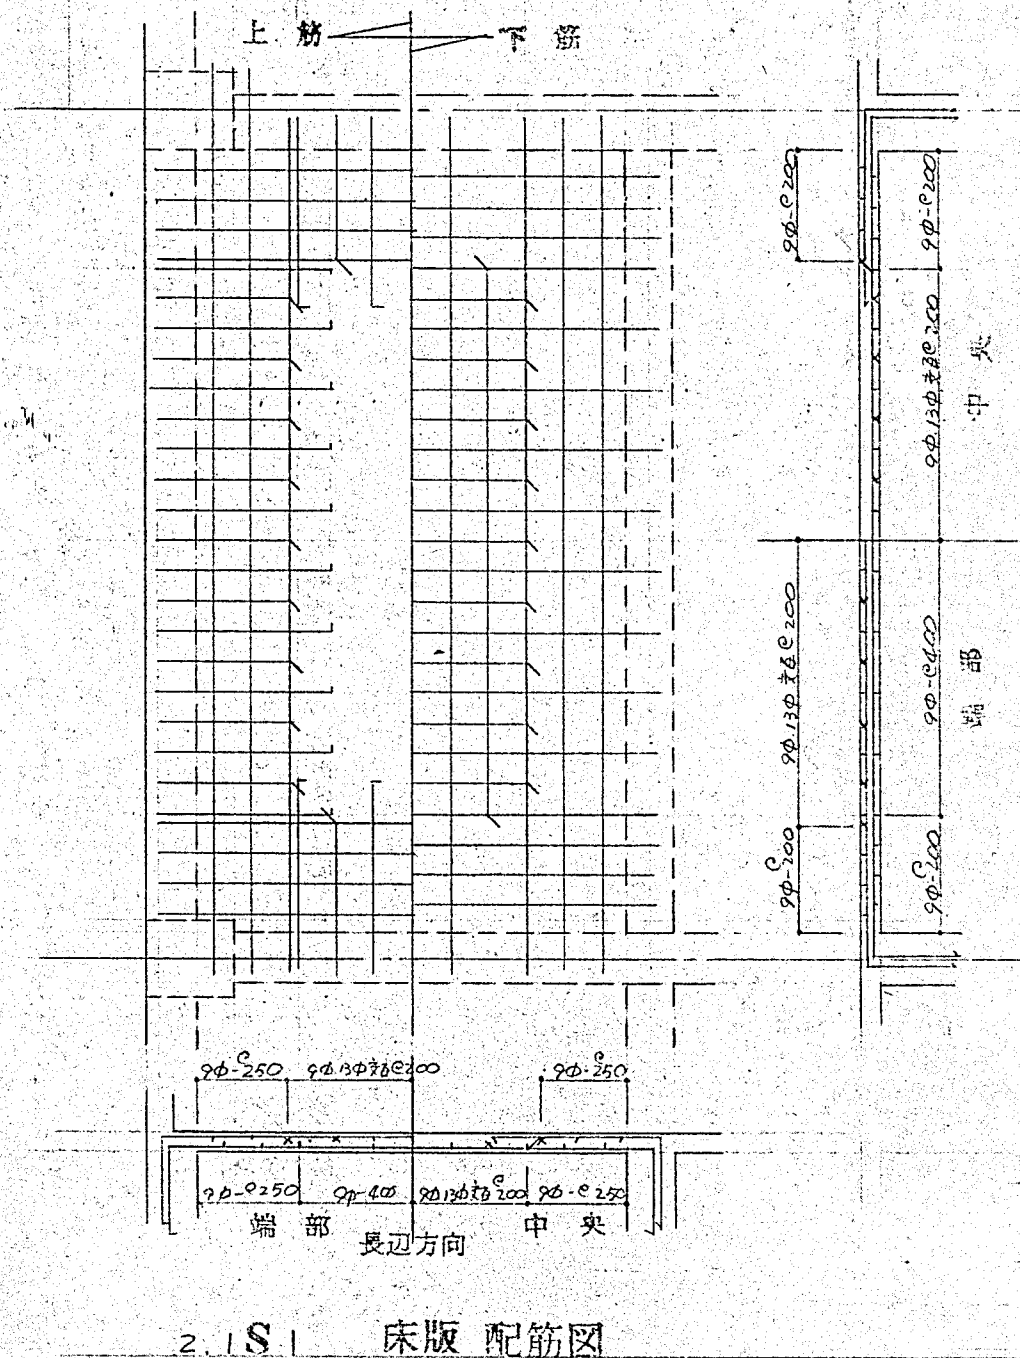

壁 配筋 リスト				
厚	タテ筋	ヨコ筋	D-タイプ	
			開口部 補強筋	開口部 補強筋
100	9φ-C250S	9φ-C250S	1-D16	1-D13
120	9φ-C200S	9φ-C200S	1-D16	1-D13
150	9φ-C250D	9φ-C250D	2-D13	2-D13
180	9φ-C200D	9φ-C200D	2-D16	2-D16

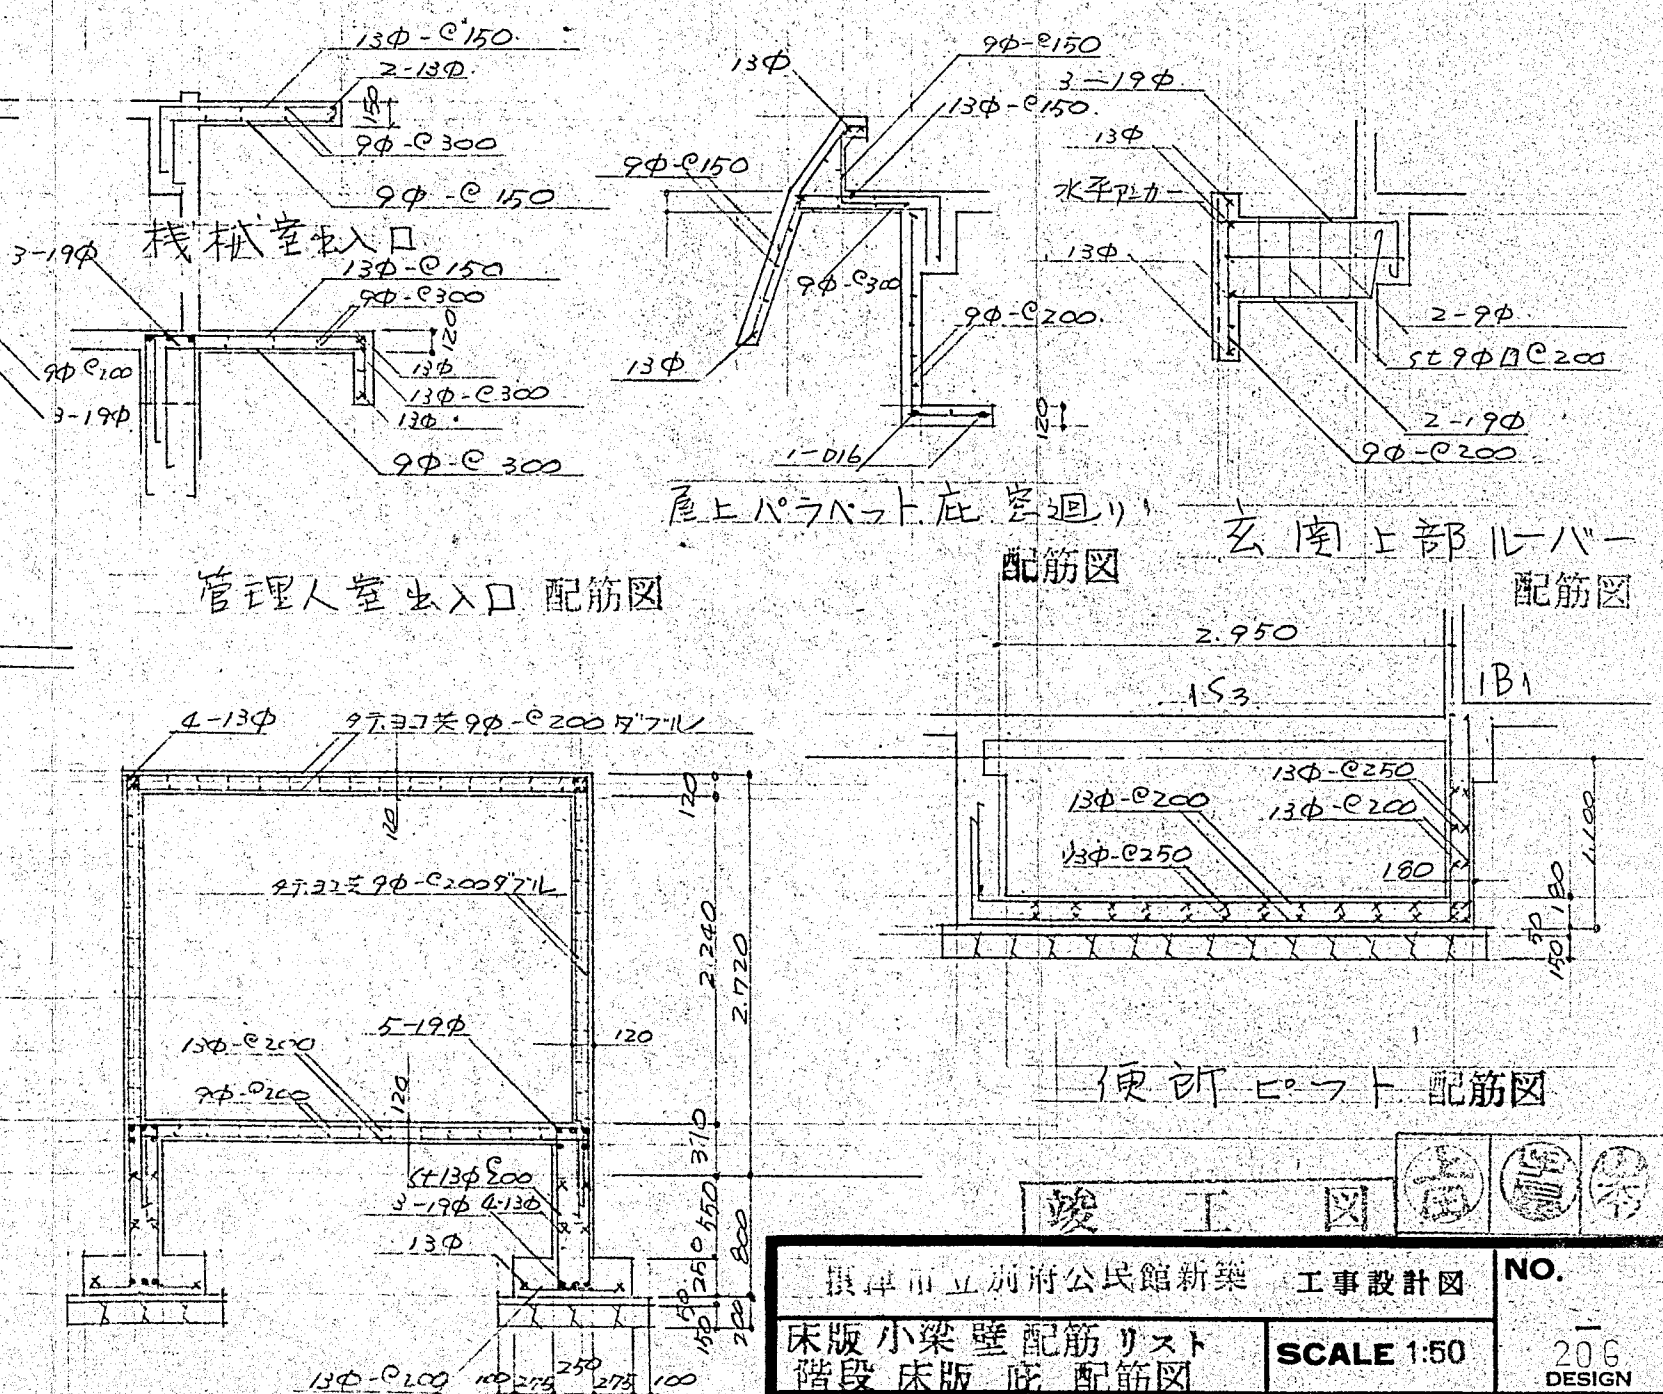

玄関上階ルバー 配筋図

1級建築士 小河吉之助 登録番号 No. 8016