



[illegible]

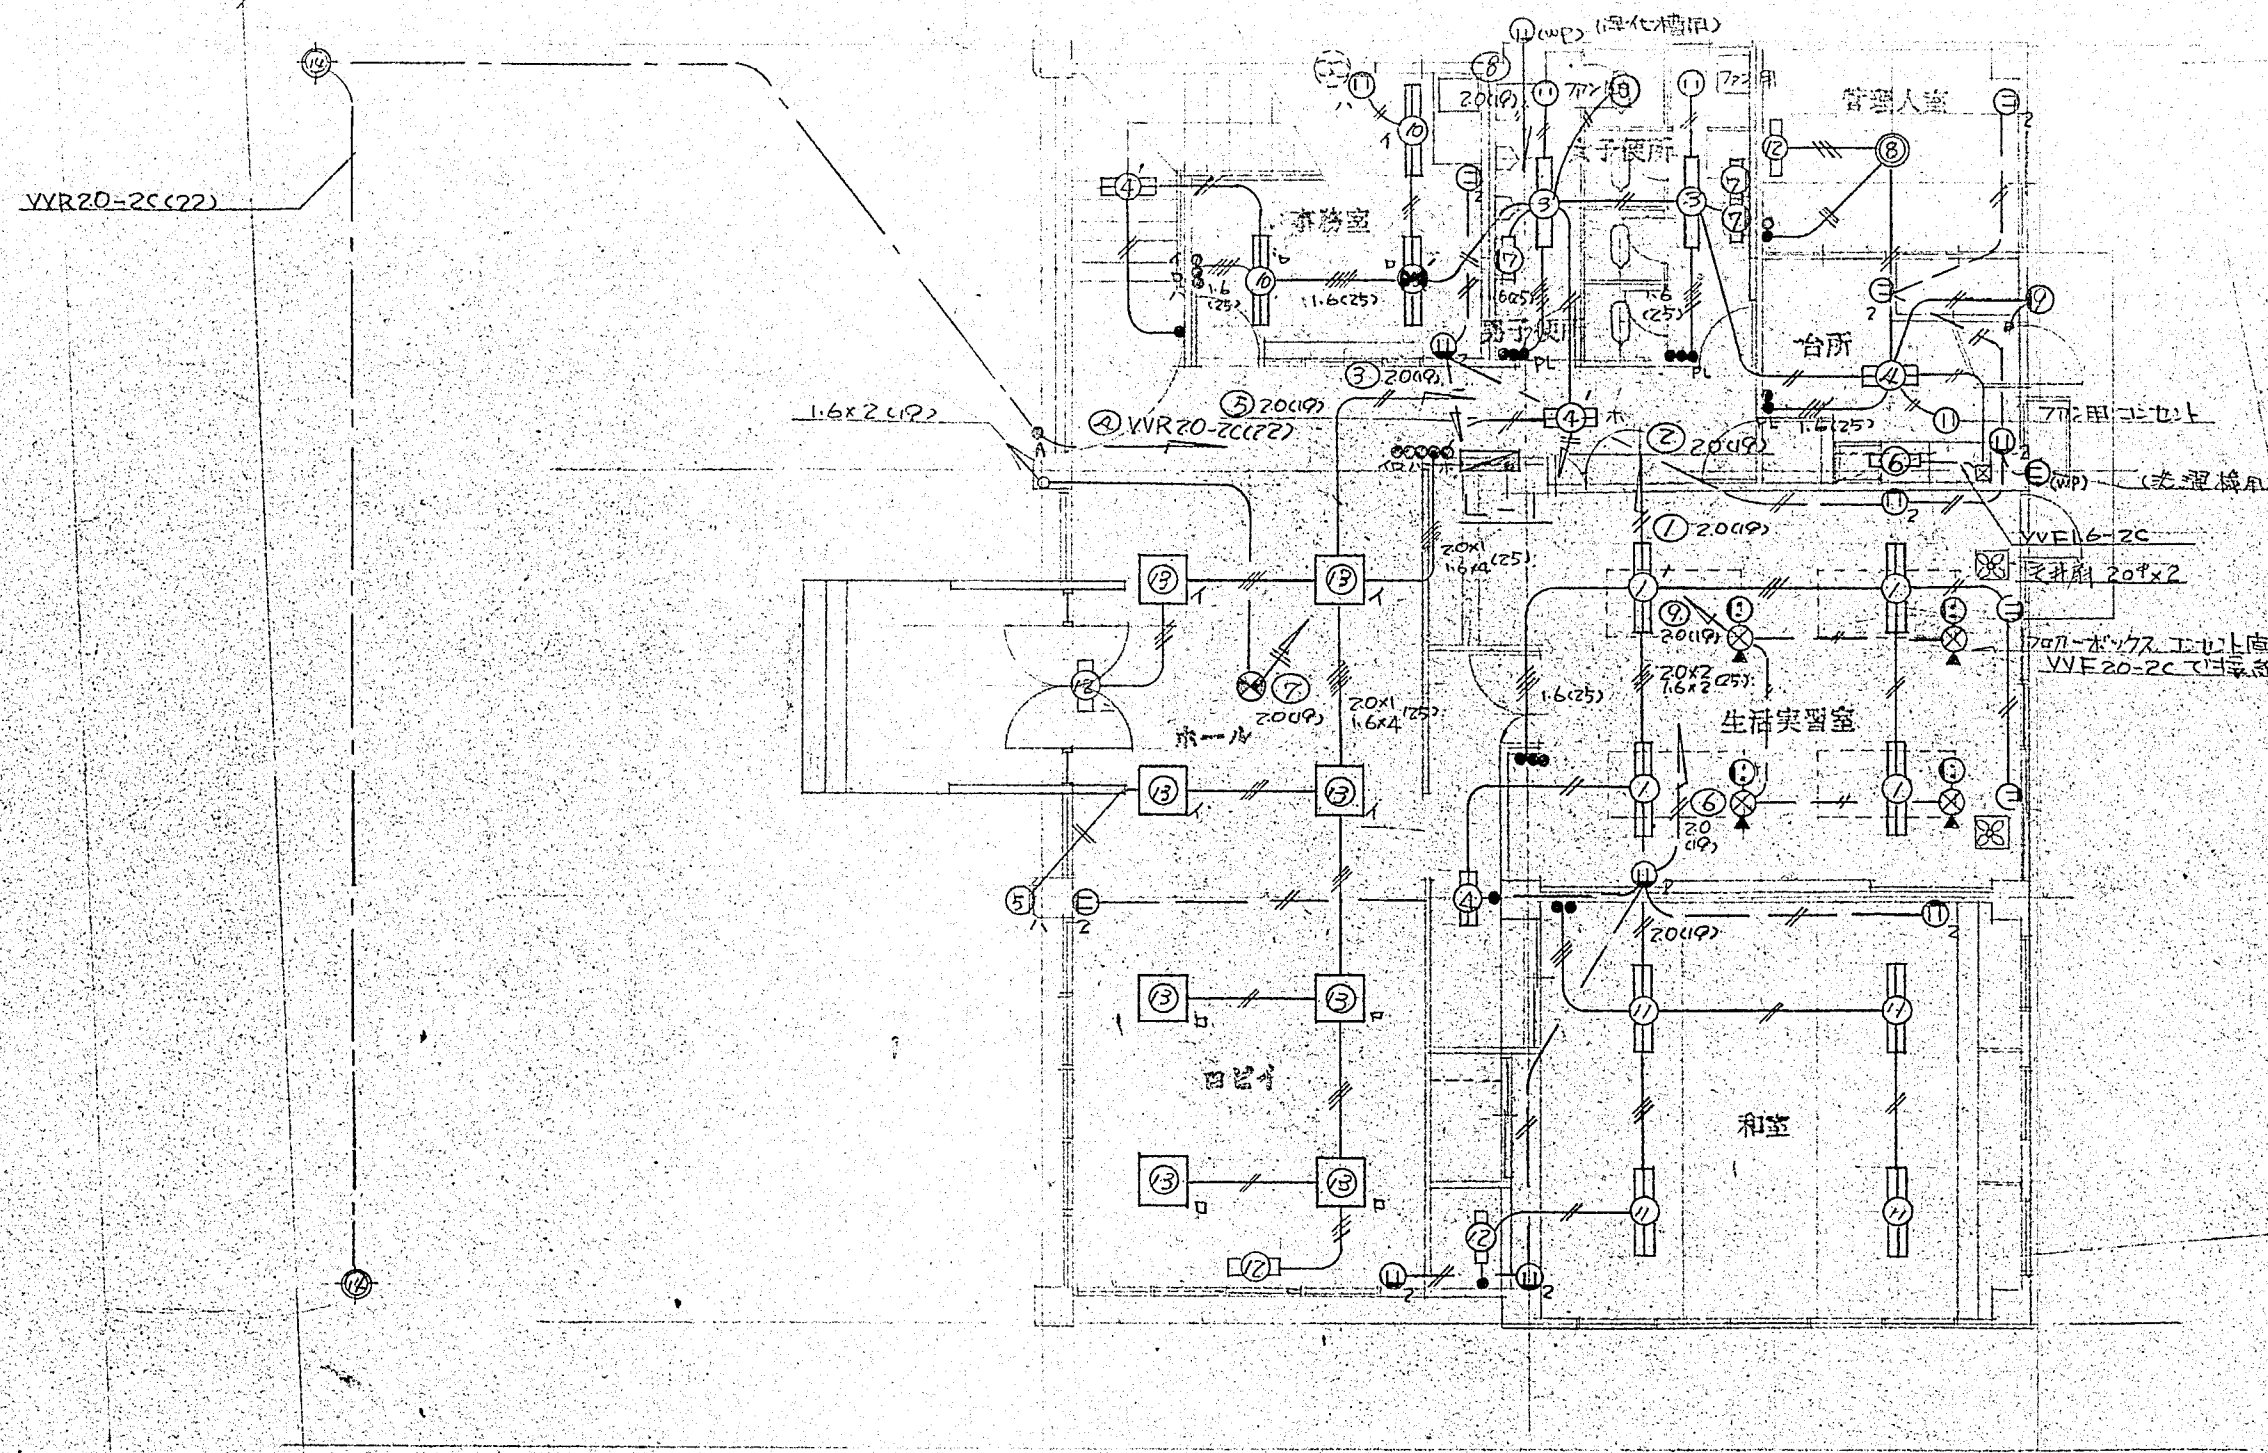

1階平面図


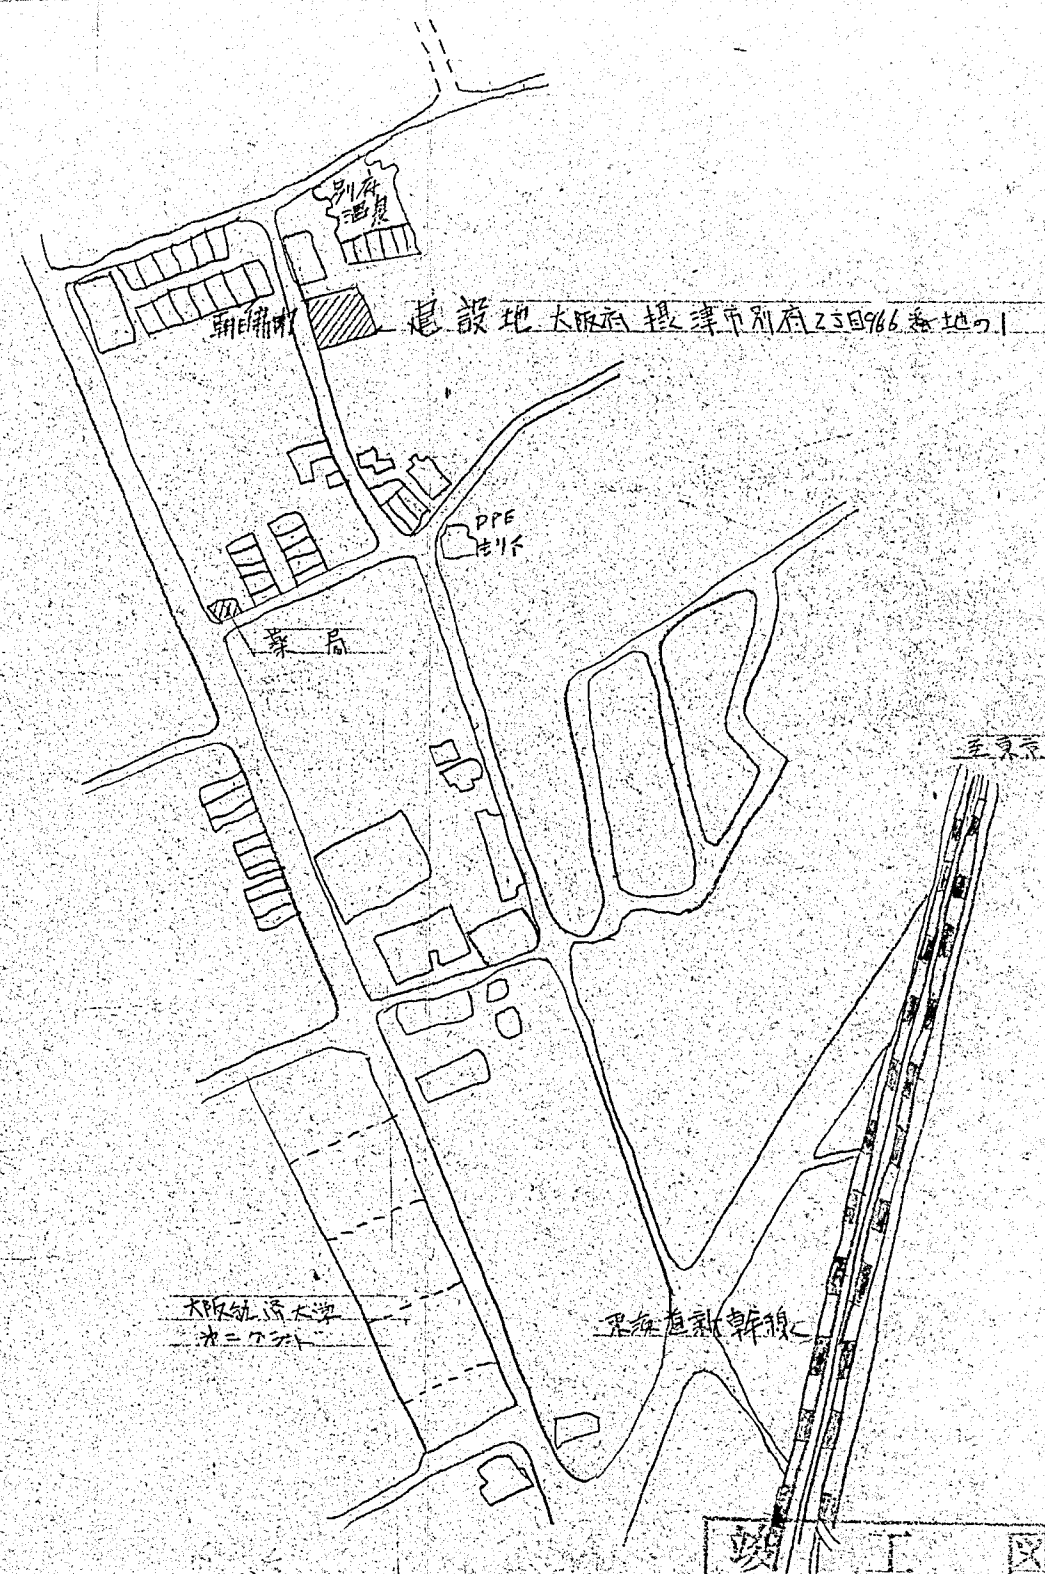

摂津市立別府公民館新築 工事設計図


1階電灯コンセント設備図 SCALE 1:100

昭和 45 年 8 月 日


株式会社 小河建築設計事務所

NO.

302
DESIGN

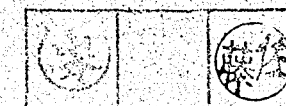

1級建築士 小河吉之助 登録番号 No. 8016

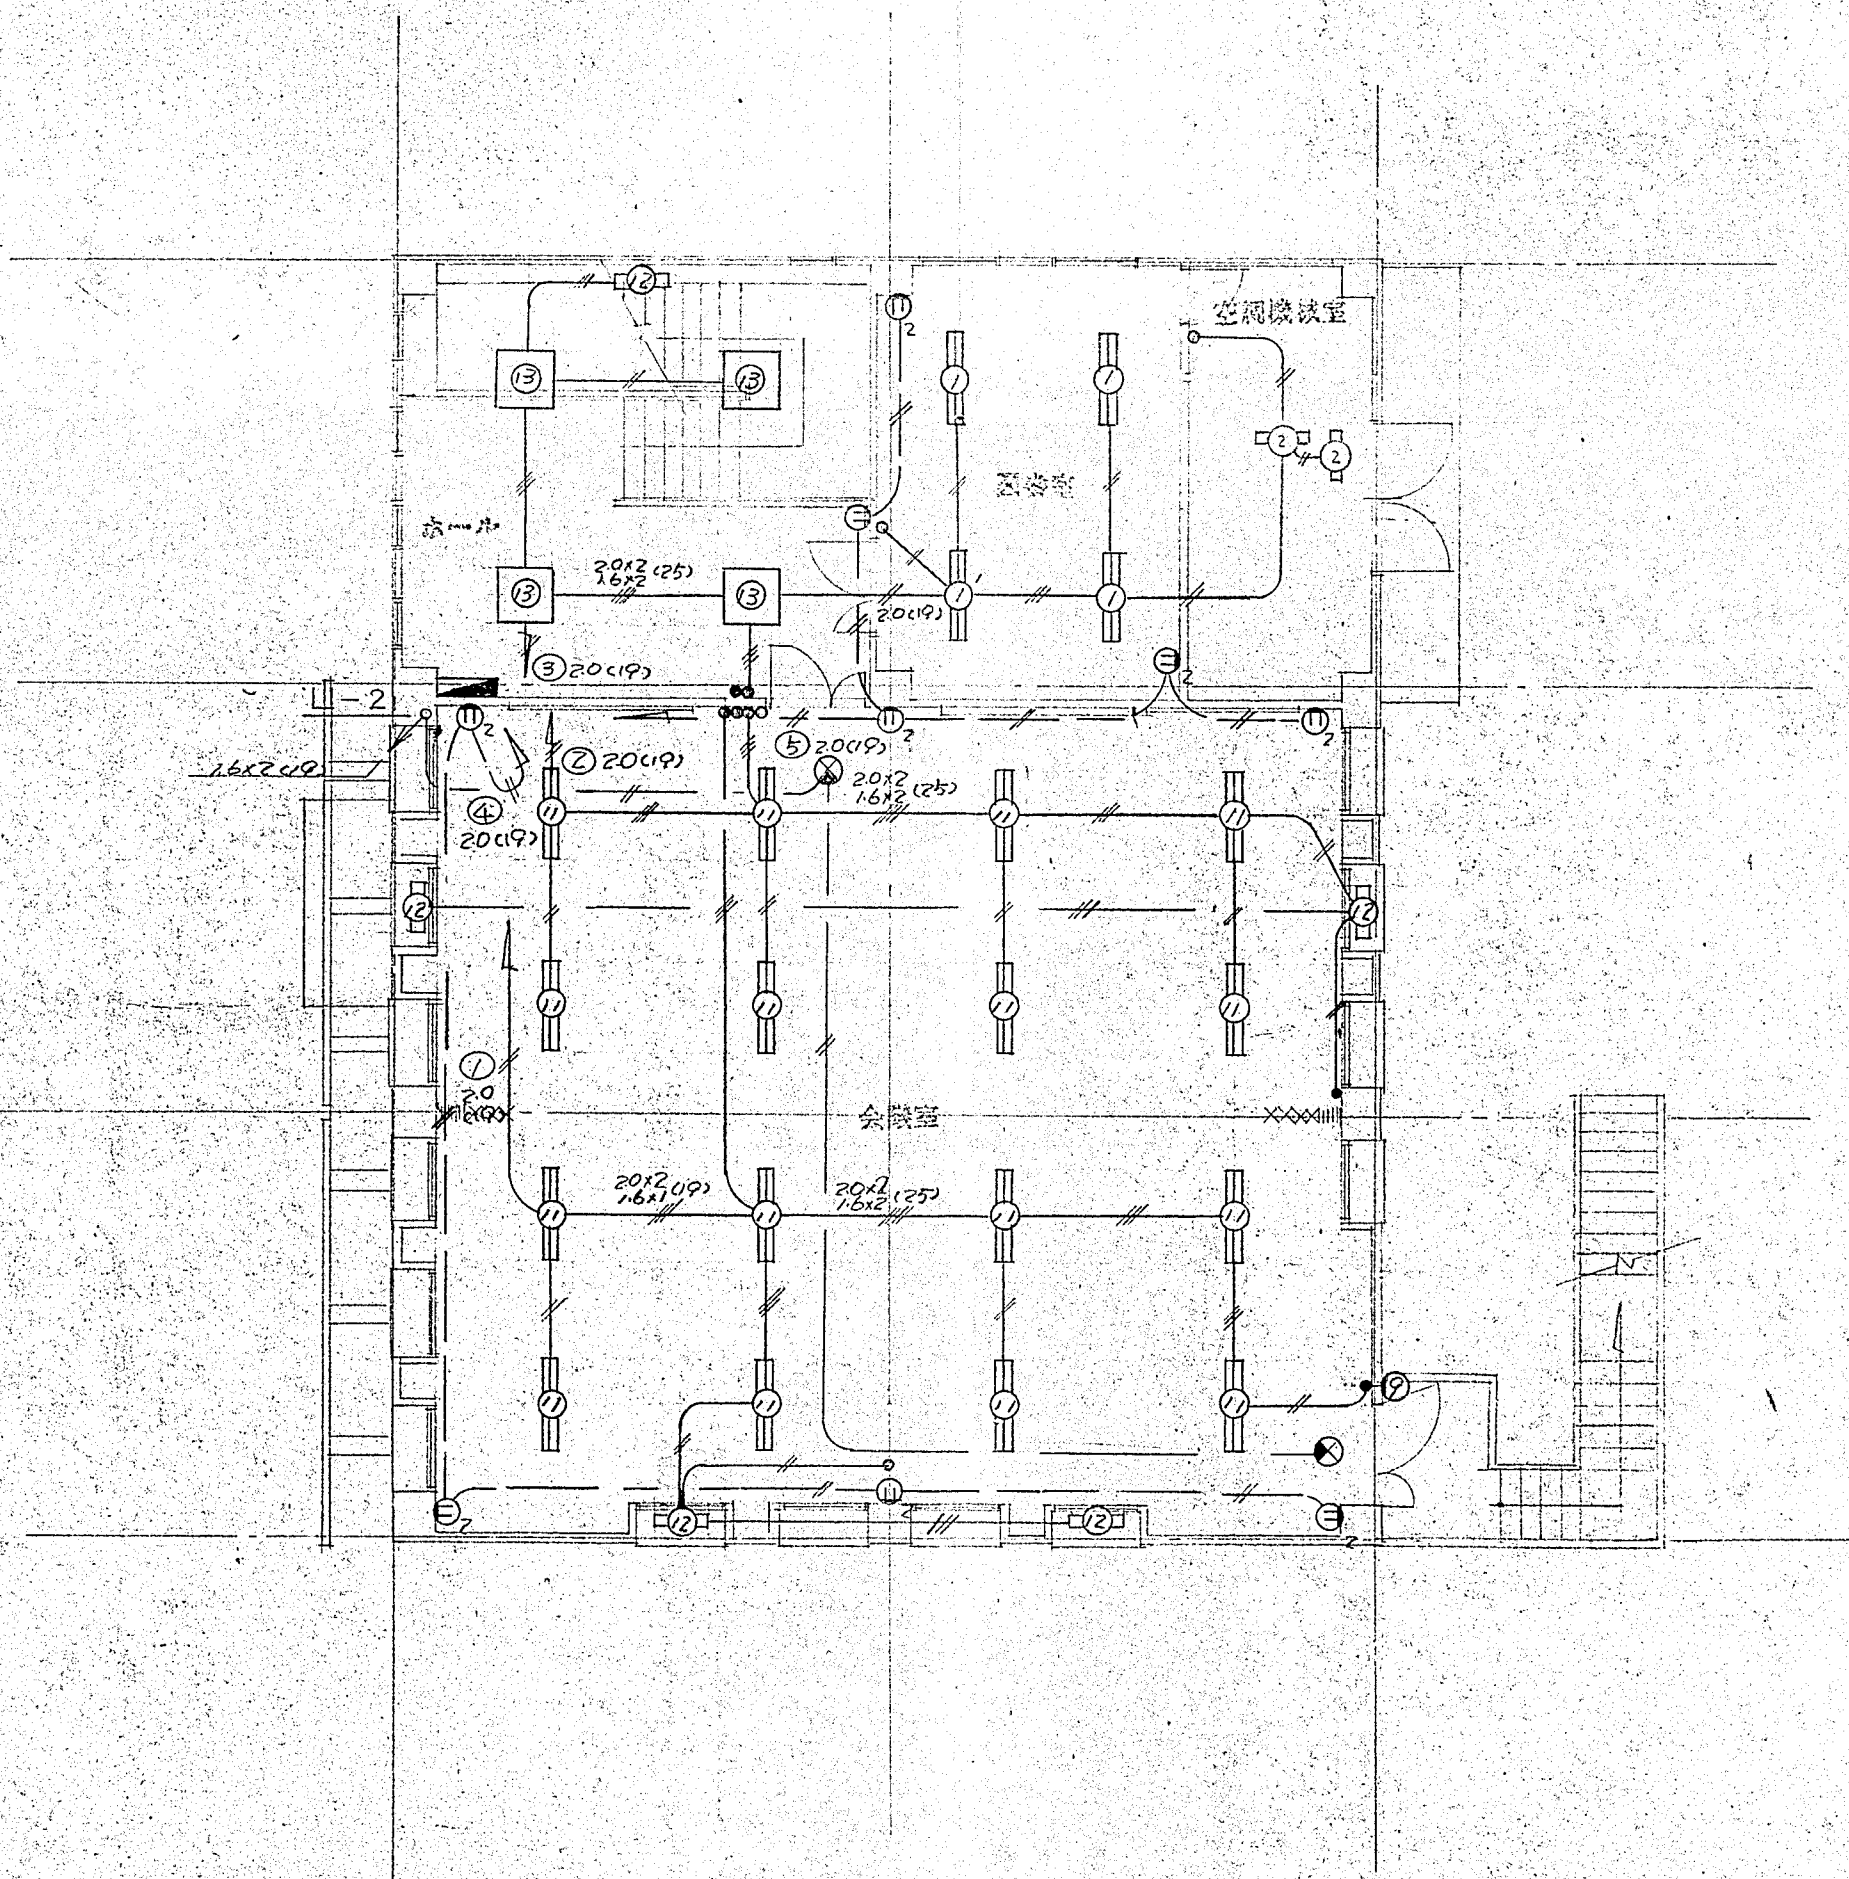

2階平面図

竣工図

摂津市立別府公民館新築 工事設計図


NO.

2階電灯コンセント設備図 SCALE 1:100











303
DESIGN


昭和 46 年 8 月 日

株式会社 小河建築設計事務所

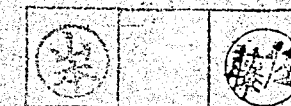


1級建築士 小河吉之助 登録番号 No. 8016

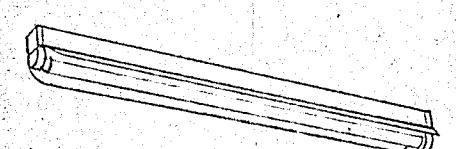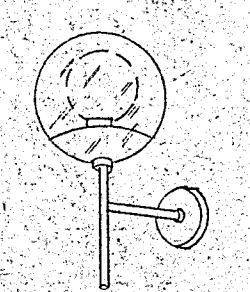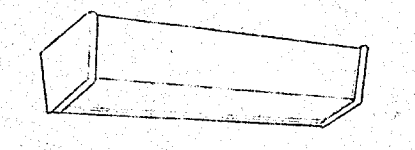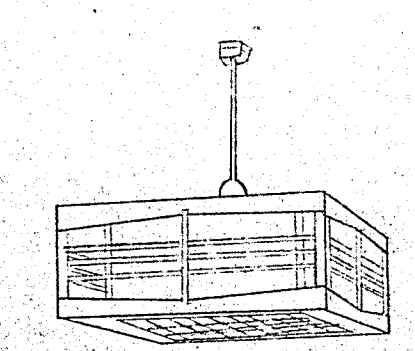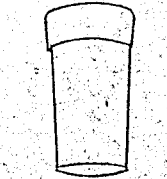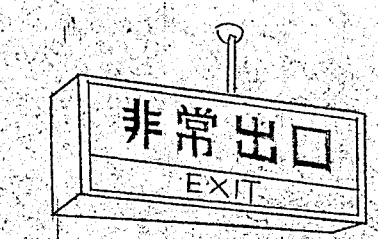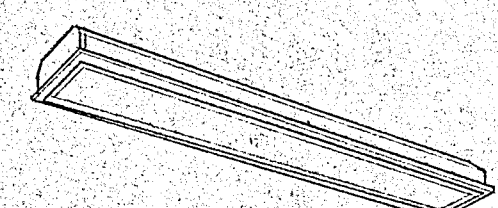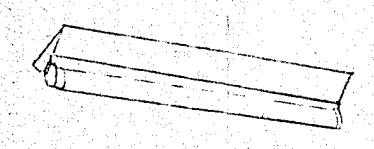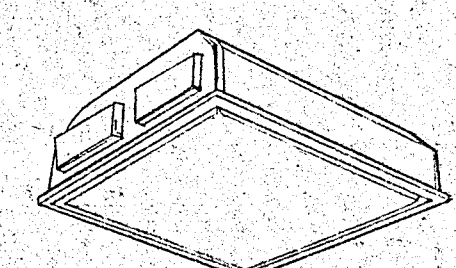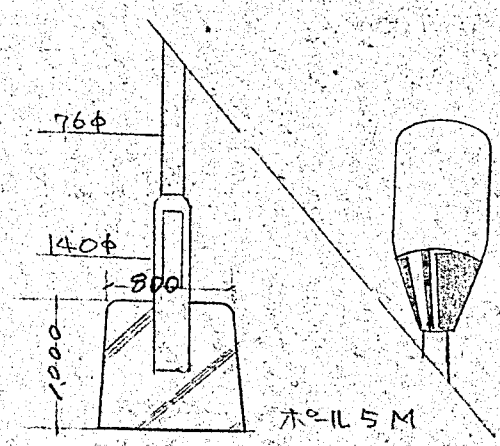1  1 FL40w-2 FL10w-1 NI-CD電池入 停電時FL10wが点灯 2台 <table><tr><td>品名</td><td>天井埋込灯</td></tr><tr><td>電球管球</td><td>FL40w-2</td></tr><tr><td>取付方法</td><td>埋込</td></tr><tr><td>材質</td><td>鋼板</td></tr><tr><td>仕上げ</td><td>メラミン焼付</td></tr><tr><td>カバー・グローブ</td><td>点灯方法 ライト</td></tr><tr><td>電圧</td><td>100V</td></tr><tr><td>数量</td><td>6台</td></tr><tr><td>力率</td><td>高力率</td></tr></table>	品名	天井埋込灯	電球管球	FL40w-2	取付方法	埋込	材質	鋼板	仕上げ	メラミン焼付	カバー・グローブ	点灯方法 ライト	電圧	100V	数量	6台	力率	高力率	2  品名 天井直付灯 <table><tr><td>電球管球</td><td>FL20w</td></tr><tr><td>取付方法</td><td>直付</td></tr><tr><td>材質</td><td>鋼板</td></tr><tr><td>仕上げ</td><td>メラミン焼付</td></tr><tr><td>カバー・グローブ</td><td>点灯方法 ライト</td></tr><tr><td>電圧</td><td>100V</td></tr><tr><td>数量</td><td>2台</td></tr><tr><td>力率</td><td>高力率</td></tr></table>	電球管球	FL20w	取付方法	直付	材質	鋼板	仕上げ	メラミン焼付	カバー・グローブ	点灯方法 ライト	電圧	100V	数量	2台	力率	高力率	3  品名 天井直付灯 <table><tr><td>電球管球</td><td>FL40w</td></tr><tr><td>取付方法</td><td>直付</td></tr><tr><td>材質</td><td>鋼板</td></tr><tr><td>仕上げ</td><td>メラミン焼付</td></tr><tr><td>カバー・グローブ</td><td>点灯方法 ライト</td></tr><tr><td>電圧</td><td>100V</td></tr><tr><td>数量</td><td>2台</td></tr><tr><td>力率</td><td>高力率</td></tr></table>	電球管球	FL40w	取付方法	直付	材質	鋼板	仕上げ	メラミン焼付	カバー・グローブ	点灯方法 ライト	電圧	100V	数量	2台	力率	高力率	4  4 FL20w-2 NI-CD電池入 停電時FL20w-1が点灯 2台 <table><tr><td>品名</td><td>天井直付灯</td></tr><tr><td>電球管球</td><td>FL20w-2</td></tr><tr><td>取付方法</td><td>直付</td></tr><tr><td>材質</td><td>鋼板</td></tr><tr><td>仕上げ</td><td>メラミン焼付</td></tr><tr><td>カバー・グローブ</td><td>点灯方法 ライト</td></tr><tr><td>電圧</td><td>100V</td></tr><tr><td>数量</td><td>2台</td></tr><tr><td>力率</td><td>高力率</td></tr></table>	品名	天井直付灯	電球管球	FL20w-2	取付方法	直付	材質	鋼板	仕上げ	メラミン焼付	カバー・グローブ	点灯方法 ライト	電圧	100V	数量	2台	力率	高力率	5  品名 壁付灯 <table><tr><td>電球管球</td><td>1L40w</td></tr><tr><td>取付方法</td><td>壁付</td></tr><tr><td>材質</td><td>炭素鋼</td></tr><tr><td>仕上げ</td><td>ホワイトブラス</td></tr><tr><td>カバー・グローブ</td><td>点灯方法 ライト</td></tr><tr><td>電圧</td><td>100V</td></tr><tr><td>数量</td><td>1台</td></tr><tr><td>力率</td><td></td></tr></table>	電球管球	1L40w	取付方法	壁付	材質	炭素鋼	仕上げ	ホワイトブラス	カバー・グローブ	点灯方法 ライト	電圧	100V	数量	1台	力率	
6  品名 棚下灯 <table><tr><td>電球管球</td><td>FL15w</td></tr><tr><td>取付方法</td><td>直付</td></tr><tr><td>材質</td><td>鋼板</td></tr><tr><td>仕上げ</td><td>メラミン焼付</td></tr><tr><td>カバー・グローブ</td><td>点灯方法 クロー</td></tr><tr><td>電圧</td><td>100V</td></tr><tr><td>数量</td><td>1台</td></tr><tr><td>力率</td><td>低力率</td></tr></table>	電球管球	FL15w	取付方法	直付	材質	鋼板	仕上げ	メラミン焼付	カバー・グローブ	点灯方法 クロー	電圧	100V	数量	1台	力率	低力率	7  品名 ミラーライト <table><tr><td>電球管球</td><td>FL10w</td></tr><tr><td>取付方法</td><td>壁付</td></tr><tr><td>材質</td><td>鋼板</td></tr><tr><td>仕上げ</td><td>メラミン焼付</td></tr><tr><td>カバー・グローブ</td><td>点灯方法 クロー</td></tr><tr><td>電圧</td><td>100V</td></tr><tr><td>数量</td><td>3台</td></tr><tr><td>力率</td><td>低力率</td></tr></table>	電球管球	FL10w	取付方法	壁付	材質	鋼板	仕上げ	メラミン焼付	カバー・グローブ	点灯方法 クロー	電圧	100V	数量	3台	力率	低力率	8  品名 エトペリダント灯 <table><tr><td>電球管球</td><td>FL30w-2</td></tr><tr><td>取付方法</td><td>エトペリダント</td></tr><tr><td>材質</td><td>木製</td></tr><tr><td>仕上げ</td><td>アクリル</td></tr><tr><td>カバー・グローブ</td><td>点灯方法 クロー</td></tr><tr><td>電圧</td><td>100V</td></tr><tr><td>数量</td><td>1台</td></tr><tr><td>力率</td><td>低力率</td></tr></table>	電球管球	FL30w-2	取付方法	エトペリダント	材質	木製	仕上げ	アクリル	カバー・グローブ	点灯方法 クロー	電圧	100V	数量	1台	力率	低力率	9  品名 白熱壁付灯 <table><tr><td>電球管球</td><td>1L40w</td></tr><tr><td>取付方法</td><td>壁付</td></tr><tr><td>材質</td><td>アルミ</td></tr><tr><td>仕上げ</td><td>ホワイトブラス</td></tr><tr><td>カバー・グローブ</td><td>点灯方法 クロー</td></tr><tr><td>電圧</td><td>100V</td></tr><tr><td>数量</td><td>3台</td></tr><tr><td>力率</td><td>防水型</td></tr></table>	電球管球	1L40w	取付方法	壁付	材質	アルミ	仕上げ	ホワイトブラス	カバー・グローブ	点灯方法 クロー	電圧	100V	数量	3台	力率	防水型	10  品名 避難口誘導灯 <table><tr><td>電球管球</td><td>FL10w</td></tr><tr><td>取付方法</td><td>吊り</td></tr><tr><td>材質</td><td>鋼板</td></tr><tr><td>仕上げ</td><td>メラミン焼付</td></tr><tr><td>カバー・グローブ</td><td>点灯方法 クロー</td></tr><tr><td>電圧</td><td>100V</td></tr><tr><td>数量</td><td>1台</td></tr><tr><td>力率</td><td>低力率</td></tr></table>	電球管球	FL10w	取付方法	吊り	材質	鋼板	仕上げ	メラミン焼付	カバー・グローブ	点灯方法 クロー	電圧	100V	数量	1台	力率	低力率				
電球管球	FL15w	
取付方法	直付	
材質	鋼板	
仕上げ	メラミン焼付	
カバー・グローブ	点灯方法 クロー	
電圧	100V	
数量	1台	
力率	低力率	
電球管球	FL10w	
取付方法	壁付	
材質	鋼板	
仕上げ	メラミン焼付	
カバー・グローブ	点灯方法 クロー	
電圧	100V	
数量	3台	
力率	低力率	
電球管球	FL30w-2	
取付方法	エトペリダント	
材質	木製	
仕上げ	アクリル	
カバー・グローブ	点灯方法 クロー	
電圧	100V	
数量	1台	
力率	低力率	
電球管球	1L40w	
取付方法	壁付	
材質	アルミ	
仕上げ	ホワイトブラス	
カバー・グローブ	点灯方法 クロー	
電圧	100V	
数量	3台	
力率	防水型	
電球管球	FL10w	
取付方法	吊り	
材質	鋼板	
仕上げ	メラミン焼付	
カバー・グローブ	点灯方法 クロー	
電圧	100V	
数量	1台	
力率	低力率	
11  品名 天井埋込灯 <table><tr><td>電球管球</td><td>FL40w-2</td></tr><tr><td>取付方法</td><td>埋込</td></tr><tr><td>材質</td><td>鋼板</td></tr><tr><td>仕上げ</td><td>メラミン焼付</td></tr><tr><td>カバー・グローブ</td><td>点灯方法 ライト</td></tr><tr><td>電圧</td><td>100V</td></tr><tr><td>数量</td><td>20台</td></tr><tr><td>力率</td><td>高力率</td></tr></table>	電球管球	FL40w-2	取付方法	埋込	材質	鋼板	仕上げ	メラミン焼付	カバー・グローブ	点灯方法 ライト	電圧	100V	数量	20台	力率	高力率	12  品名 非常照明灯 <table><tr><td>電球管球</td><td>FL20w</td></tr><tr><td>取付方法</td><td>直付</td></tr><tr><td>材質</td><td>鋼板</td></tr><tr><td>仕上げ</td><td>メラミン焼付</td></tr><tr><td>カバー・グローブ</td><td>点灯方法 ライト</td></tr><tr><td>電圧</td><td>100V</td></tr><tr><td>数量</td><td>9台</td></tr><tr><td>力率</td><td>低力率</td></tr></table>	電球管球	FL20w	取付方法	直付	材質	鋼板	仕上げ	メラミン焼付	カバー・グローブ	点灯方法 ライト	電圧	100V	数量	9台	力率	低力率	13  品名 天井埋込灯 <table><tr><td>電球管球</td><td>FL20w-4</td></tr><tr><td>取付方法</td><td>埋込</td></tr><tr><td>材質</td><td>鋼板</td></tr><tr><td>仕上げ</td><td>メラミン焼付</td></tr><tr><td>カバー・グローブ</td><td>点灯方法 クロー</td></tr><tr><td>電圧</td><td>100V</td></tr><tr><td>数量</td><td>12台</td></tr><tr><td>力率</td><td>高力率</td></tr></table>	電球管球	FL20w-4	取付方法	埋込	材質	鋼板	仕上げ	メラミン焼付	カバー・グローブ	点灯方法 クロー	電圧	100V	数量	12台	力率	高力率	14  品名 外灯 <table><tr><td>電球管球</td><td>HF200w</td></tr><tr><td>取付方法</td><td>壁付</td></tr><tr><td>材質</td><td>鋼製</td></tr><tr><td>仕上げ</td><td>ペイント</td></tr><tr><td>カバー・グローブ</td><td>点灯方法 ライト</td></tr><tr><td>電圧</td><td>100V</td></tr><tr><td>数量</td><td>2台</td></tr><tr><td>力率</td><td>高力率</td></tr></table>	電球管球	HF200w	取付方法	壁付	材質	鋼製	仕上げ	ペイント	カバー・グローブ	点灯方法 ライト	電圧	100V	数量	2台	力率	高力率	15  15 FL40w-2 FL10w-1 NI-CD電池入 停電時FL10wが点灯 1台 <table><tr><td>品名</td><td>天井直付灯</td></tr><tr><td>電球管球</td><td>FL40w</td></tr><tr><td>取付方法</td><td>直付</td></tr><tr><td>材質</td><td>鋼板</td></tr><tr><td>仕上げ</td><td>メラミン焼付</td></tr><tr><td>カバー・グローブ</td><td>点灯方法 ライト</td></tr><tr><td>電圧</td><td>100V</td></tr><tr><td>数量</td><td>2台</td></tr><tr><td>力率</td><td>高力率</td></tr></table>	品名	天井直付灯	電球管球	FL40w	取付方法	直付	材質	鋼板	仕上げ	メラミン焼付	カバー・グローブ	点灯方法 ライト	電圧	100V	数量	2台	力率	高力率		
電球管球	FL40w-2	
取付方法	埋込	
材質	鋼板	
仕上げ	メラミン焼付	
カバー・グローブ	点灯方法 ライト	
電圧	100V	
数量	20台	
力率	高力率	
電球管球	FL20w	
取付方法	直付	
材質	鋼板	
仕上げ	メラミン焼付	
カバー・グローブ	点灯方法 ライト	
電圧	100V	
数量	9台	
力率	低力率	
電球管球	FL20w-4	
取付方法	埋込	
材質	鋼板	
仕上げ	メラミン焼付	
カバー・グローブ	点灯方法 クロー	
電圧	100V	
数量	12台	
力率	高力率	
電球管球	HF200w	
取付方法	壁付	
材質	鋼製	
仕上げ	ペイント	
カバー・グローブ	点灯方法 ライト	
電圧	100V	
数量	2台	
力率	高力率	
品名	天井直付灯	
電球管球	FL40w	
取付方法	直付	
材質	鋼板	
仕上げ	メラミン焼付	
カバー・グローブ	点灯方法 ライト	
電圧	100V	
数量	2台	
力率	高力率	


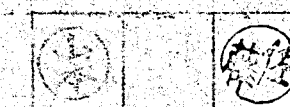


1級建築士 小河吉之助 登録番号 No. 8016

照明器具要図		SCALE
昭和 44 年 8 月 日		304 DESIGN
株式会社 小河建築設計事務所		

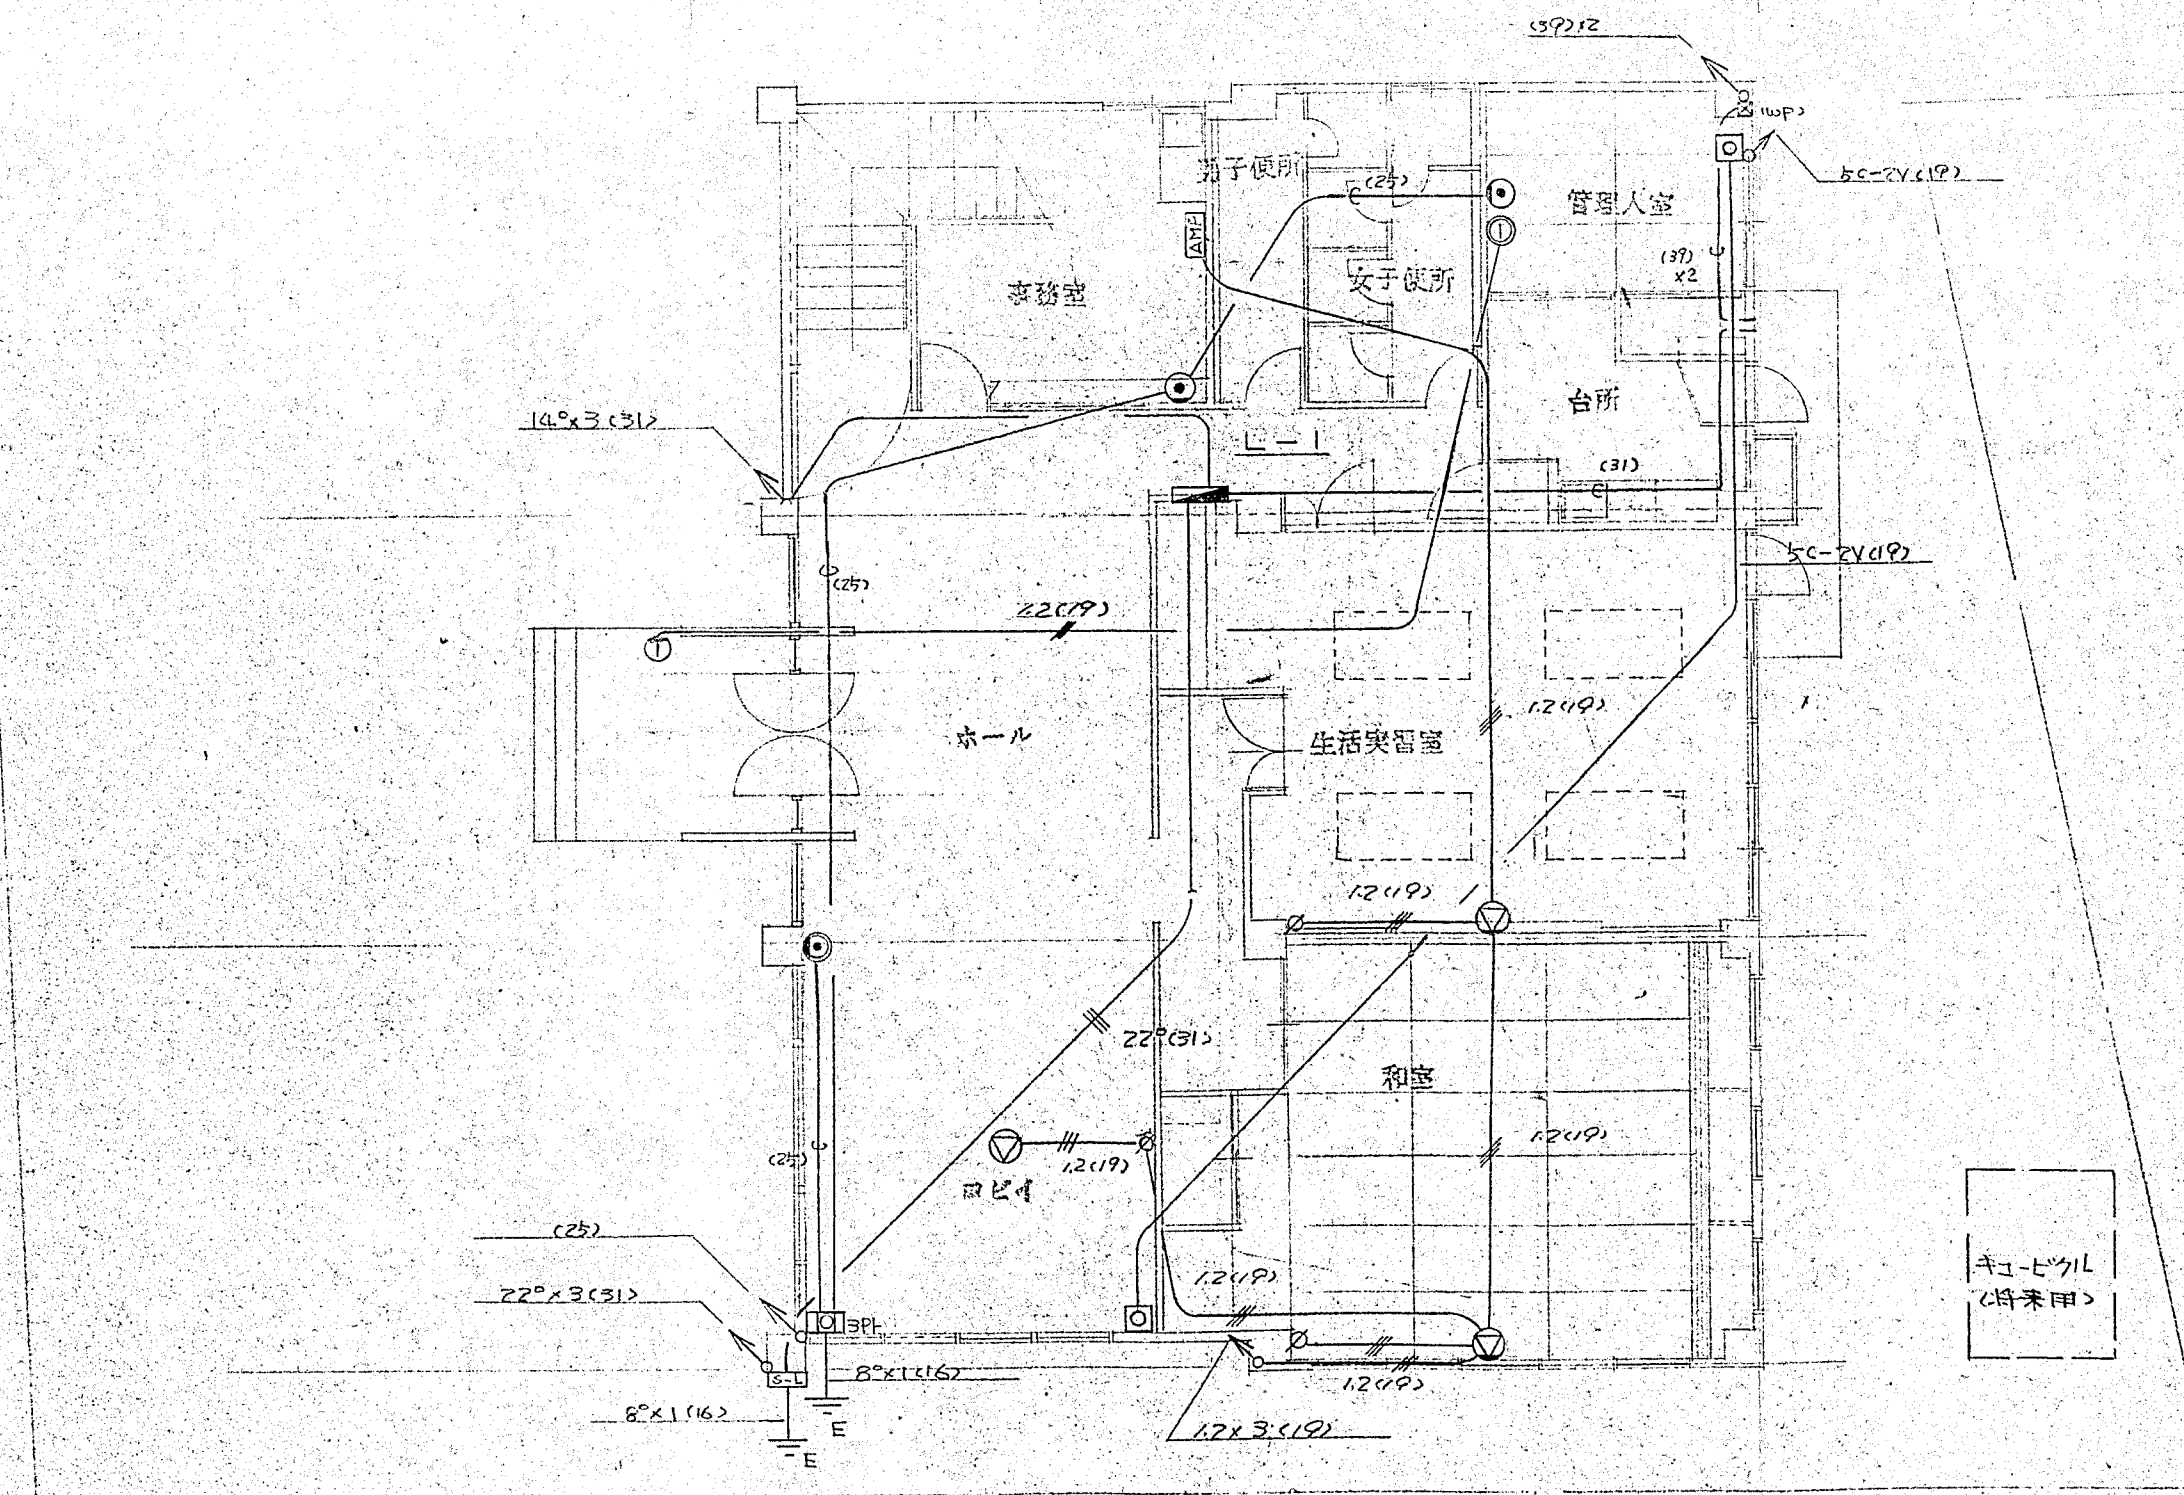


1階平面図

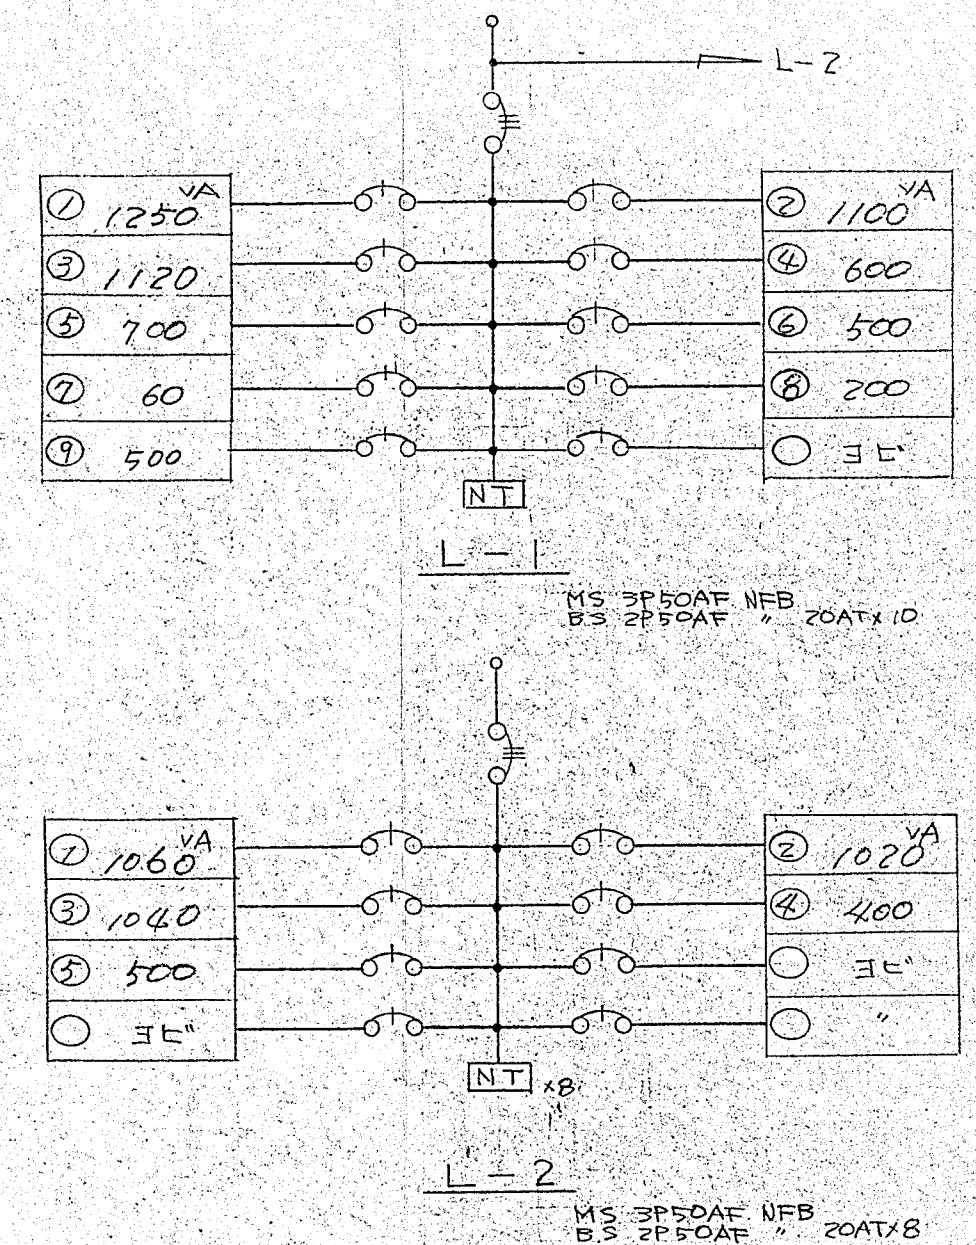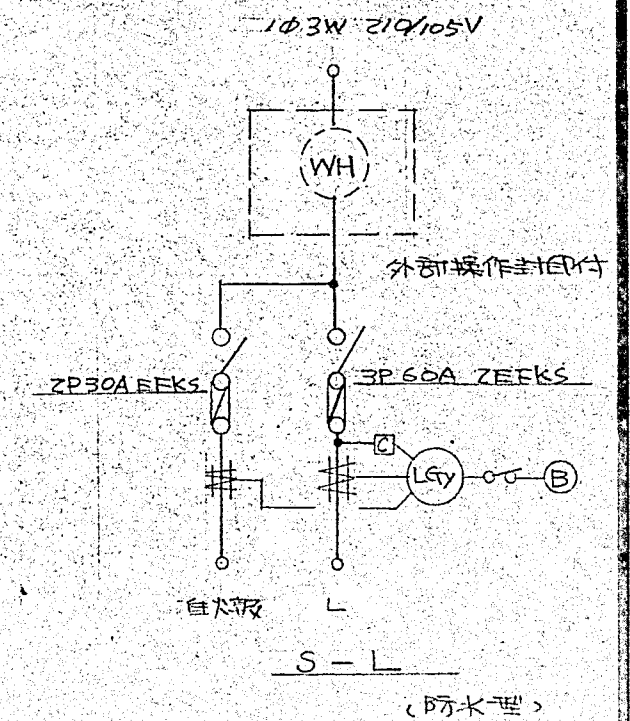


竣工図


摂津市立別府公民館新築 工事設計図		NO.
1階 弱電設備図	SCALE 1:100	305 DESIGN
昭和 46 年 8 月 日		
株式会社 小河建築設計事務所		

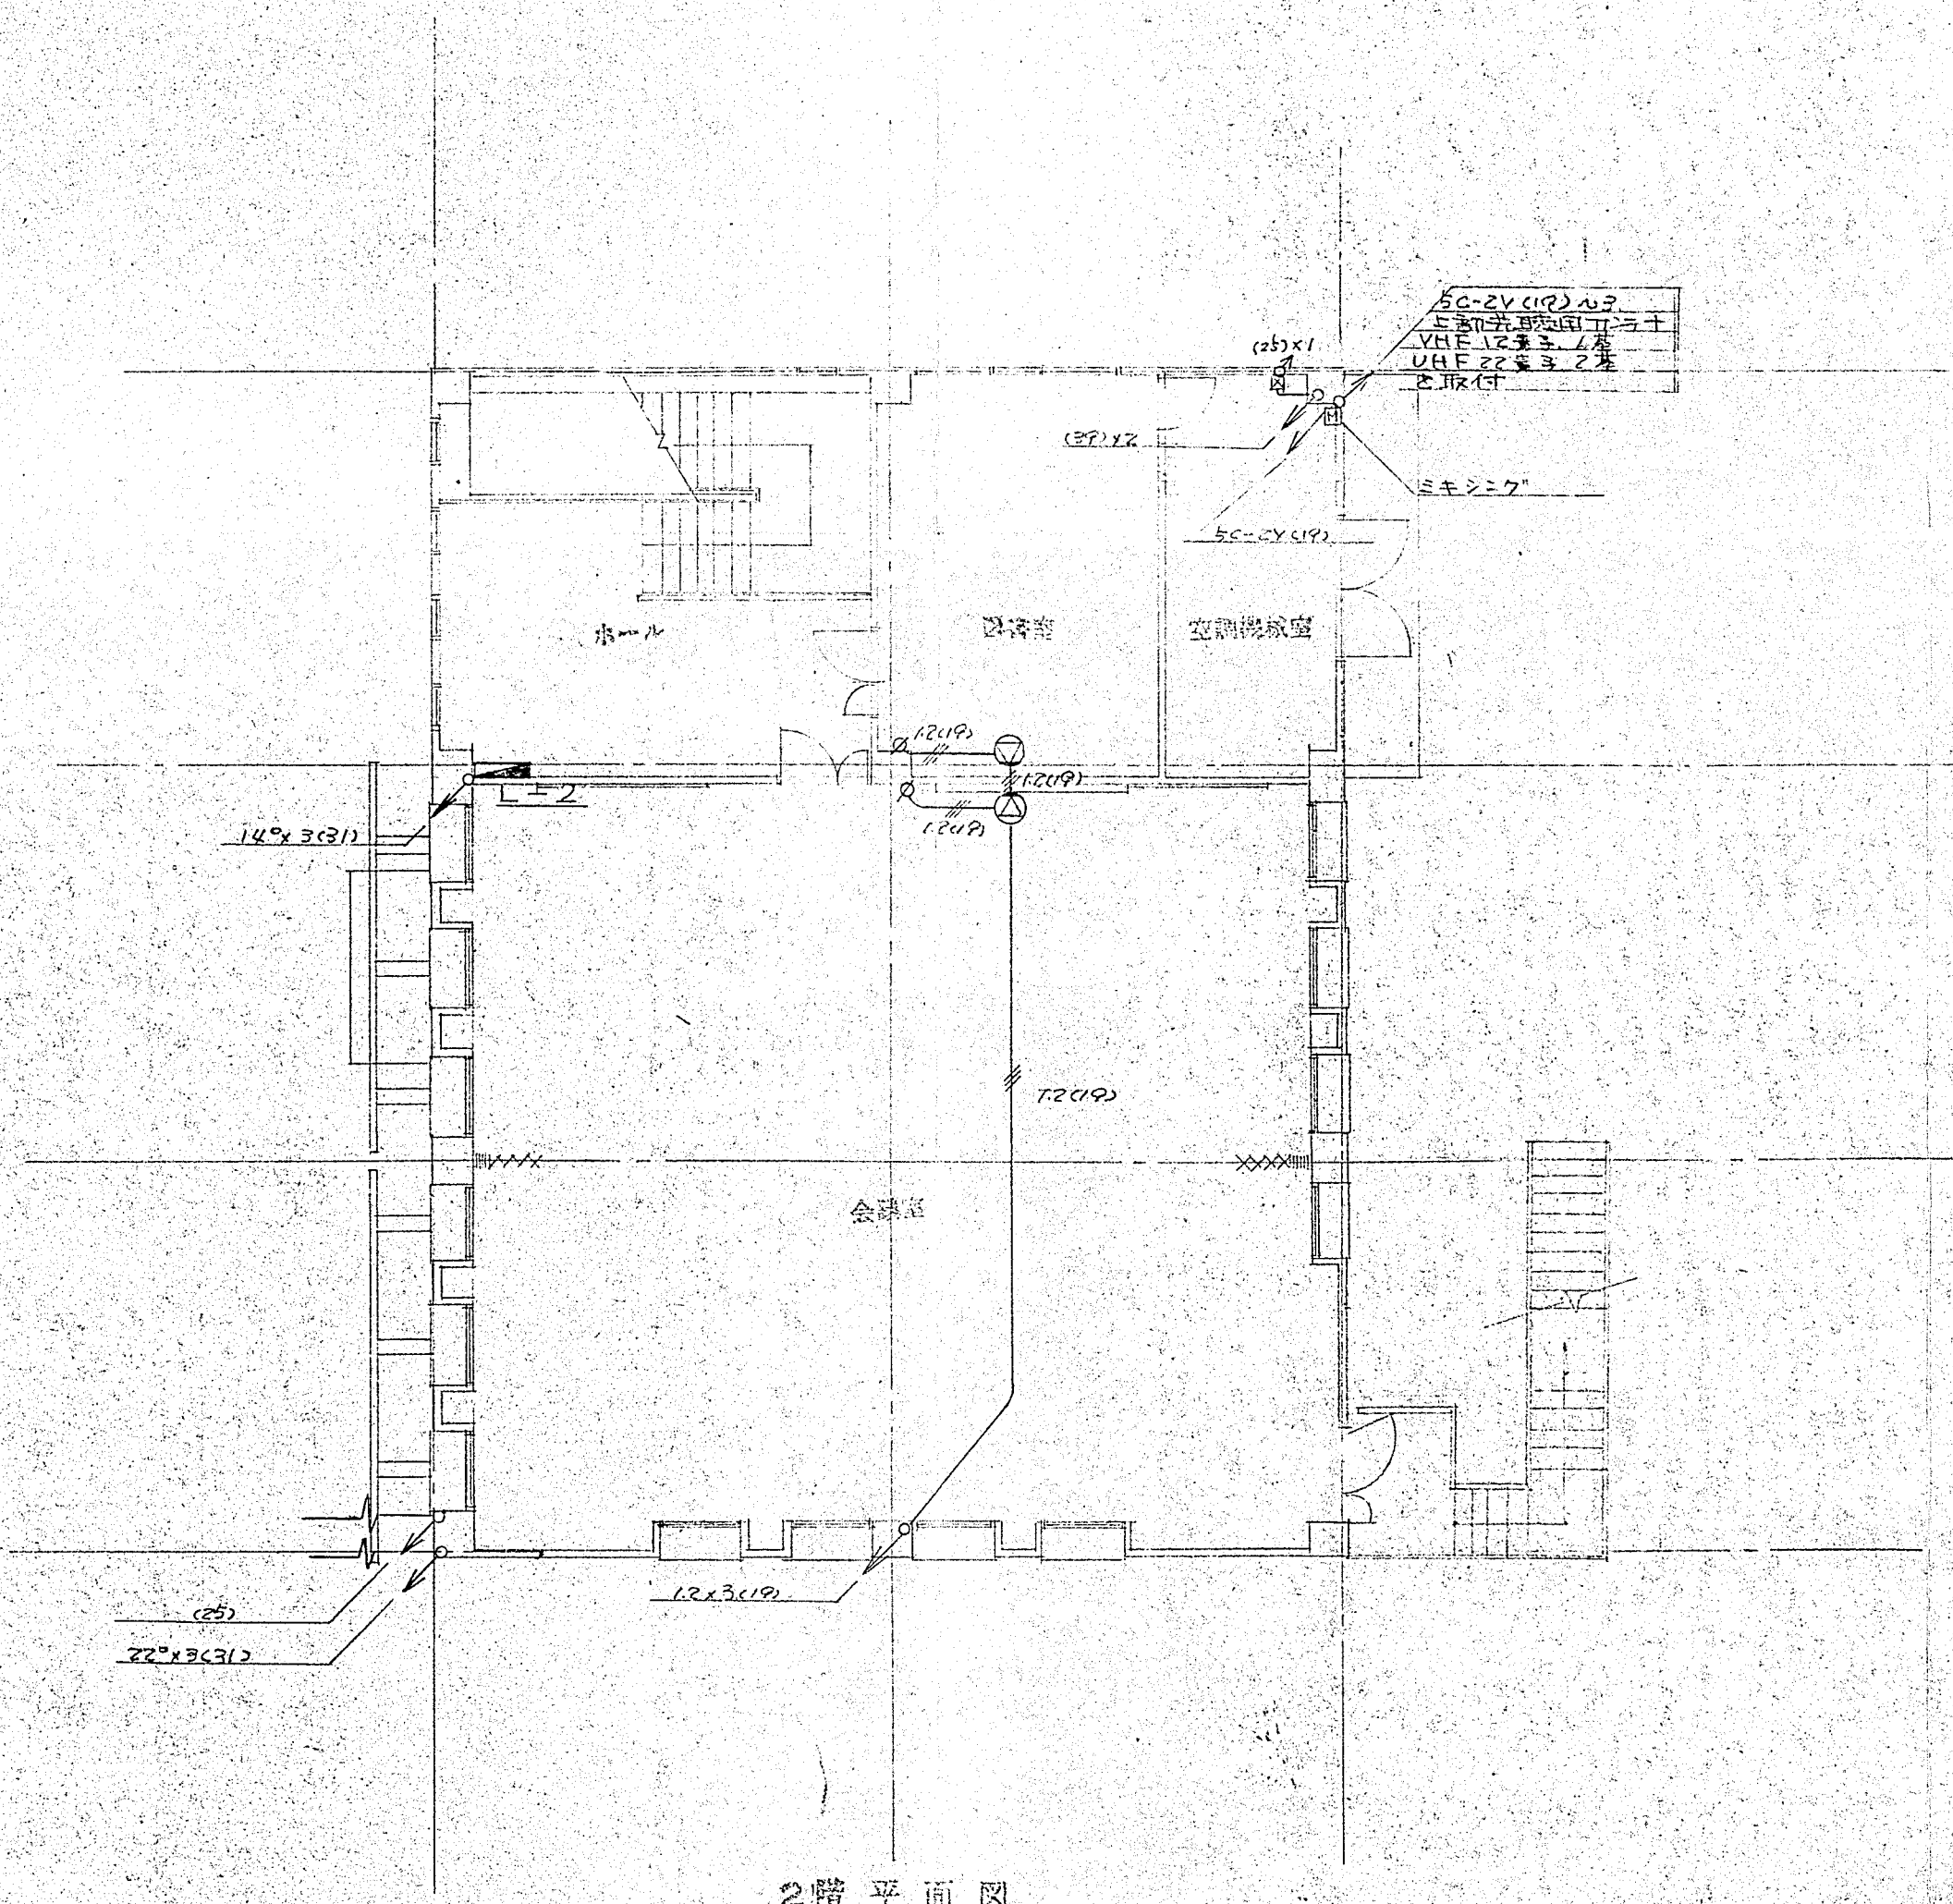

2階平面図

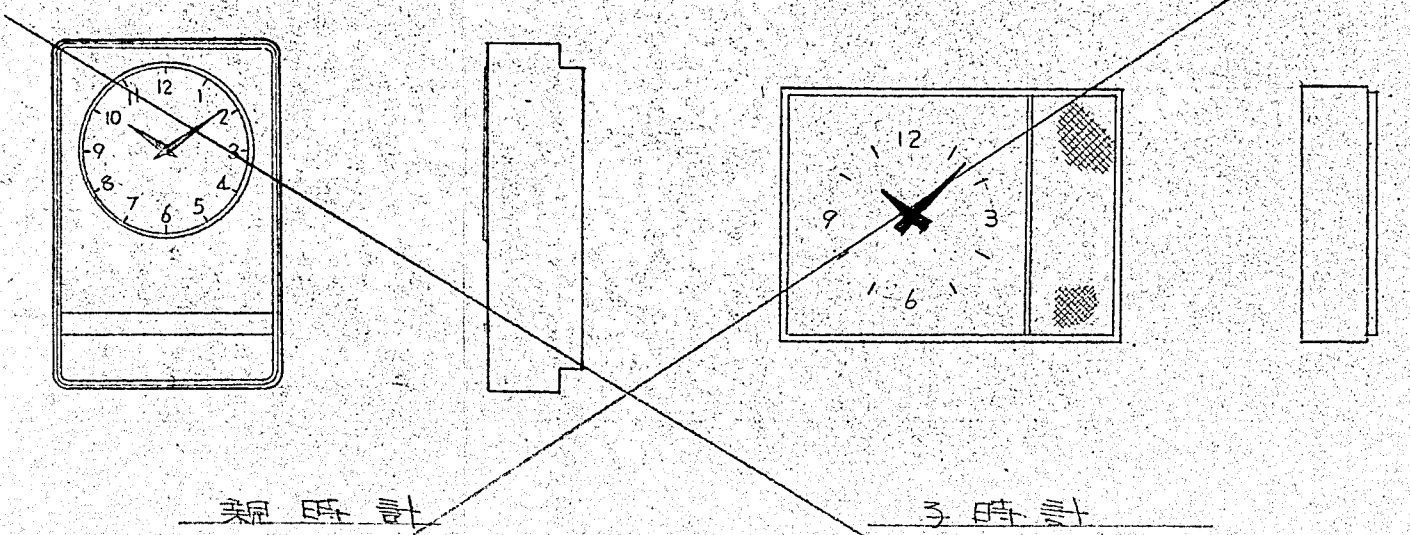



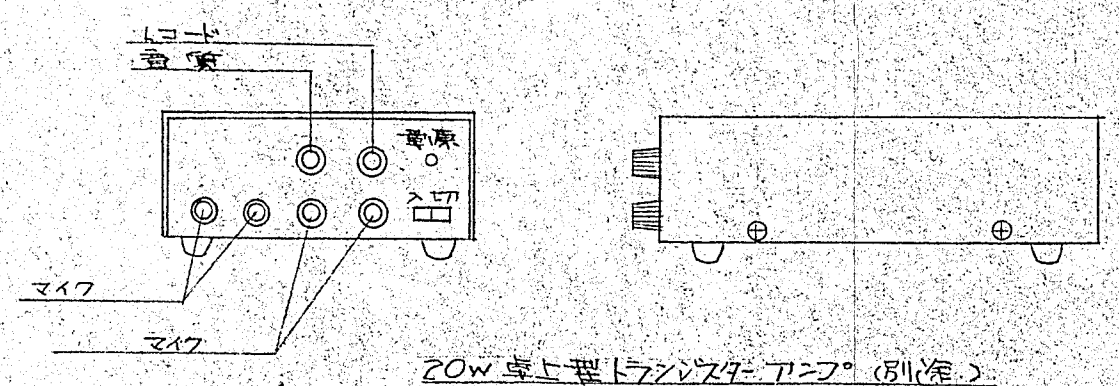


竣工図

摂津市立別府公民館新築 工事設計図		NO.
2階弱電設備図	SCALE 1:100	306 DESIGN
昭和 46 年 5 月 日		
株式会社 小河建築設計事務所		

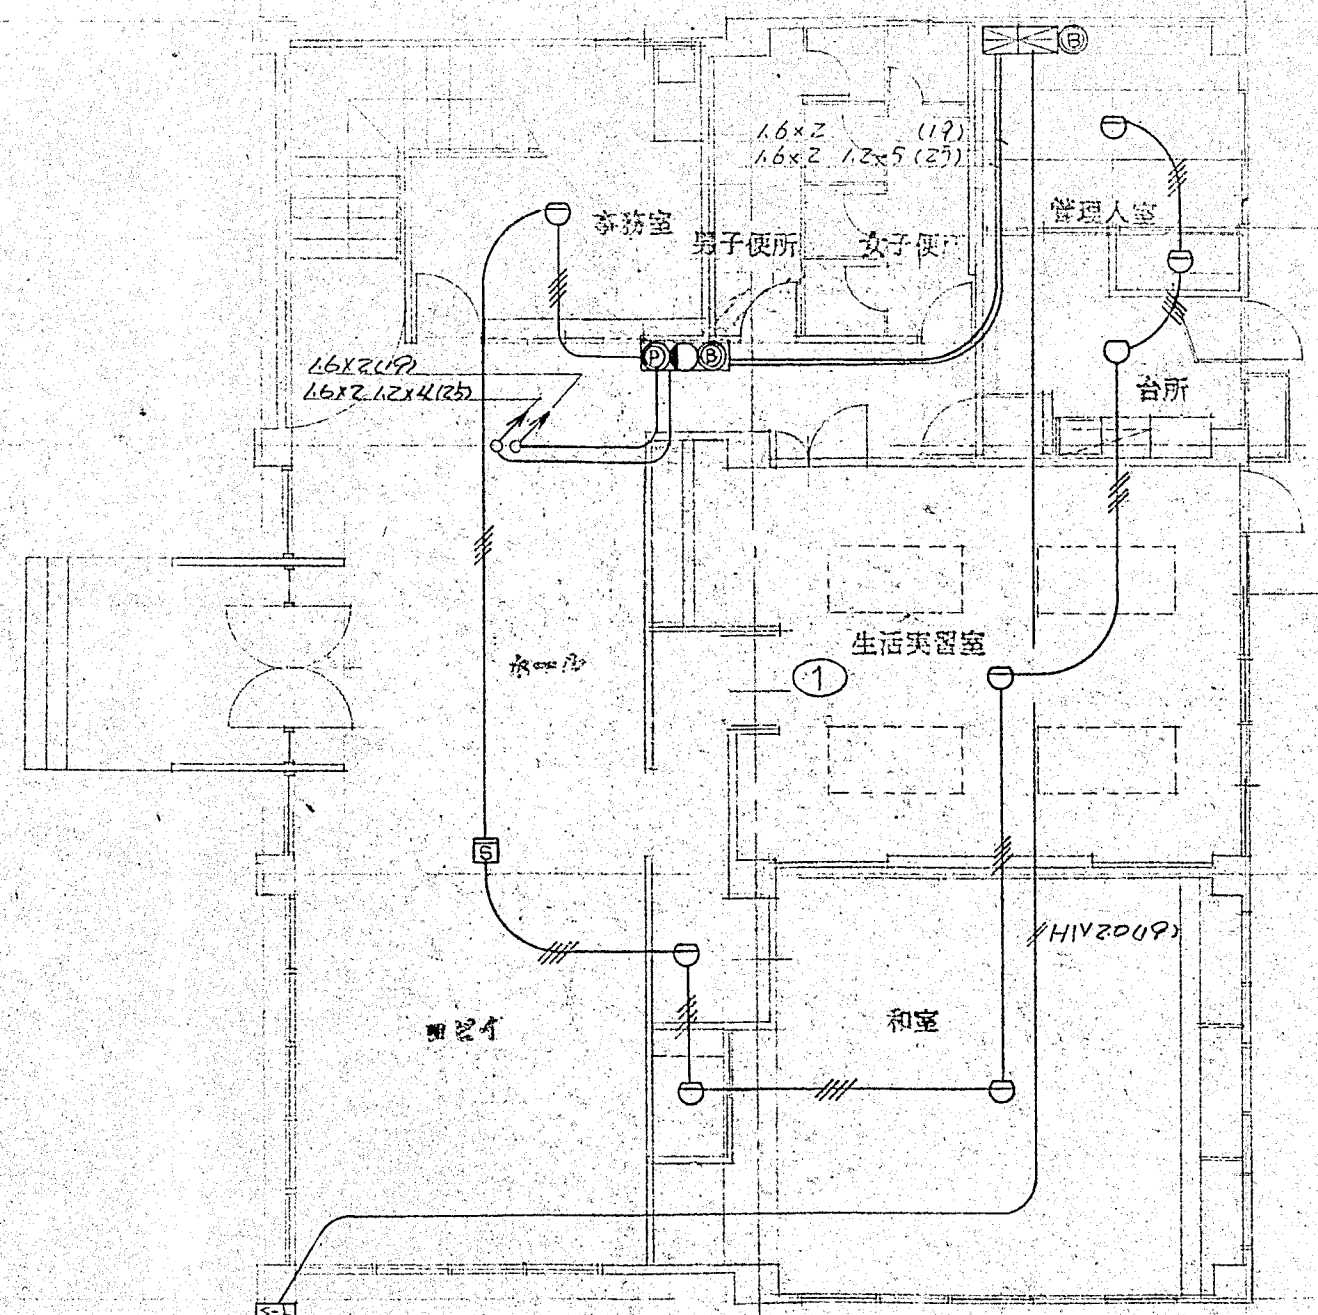


1階平面図

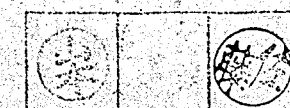


1級建築士 小河吉之助 登録番号 No. 8016

摂津市立別府公民館新築 工事設計図 1階火災報知設備図 昭和 46 年 5 月 日 株式会社 小河建築設計事務所		NO. 307 DESIGN
竣工		SCALE 1:100

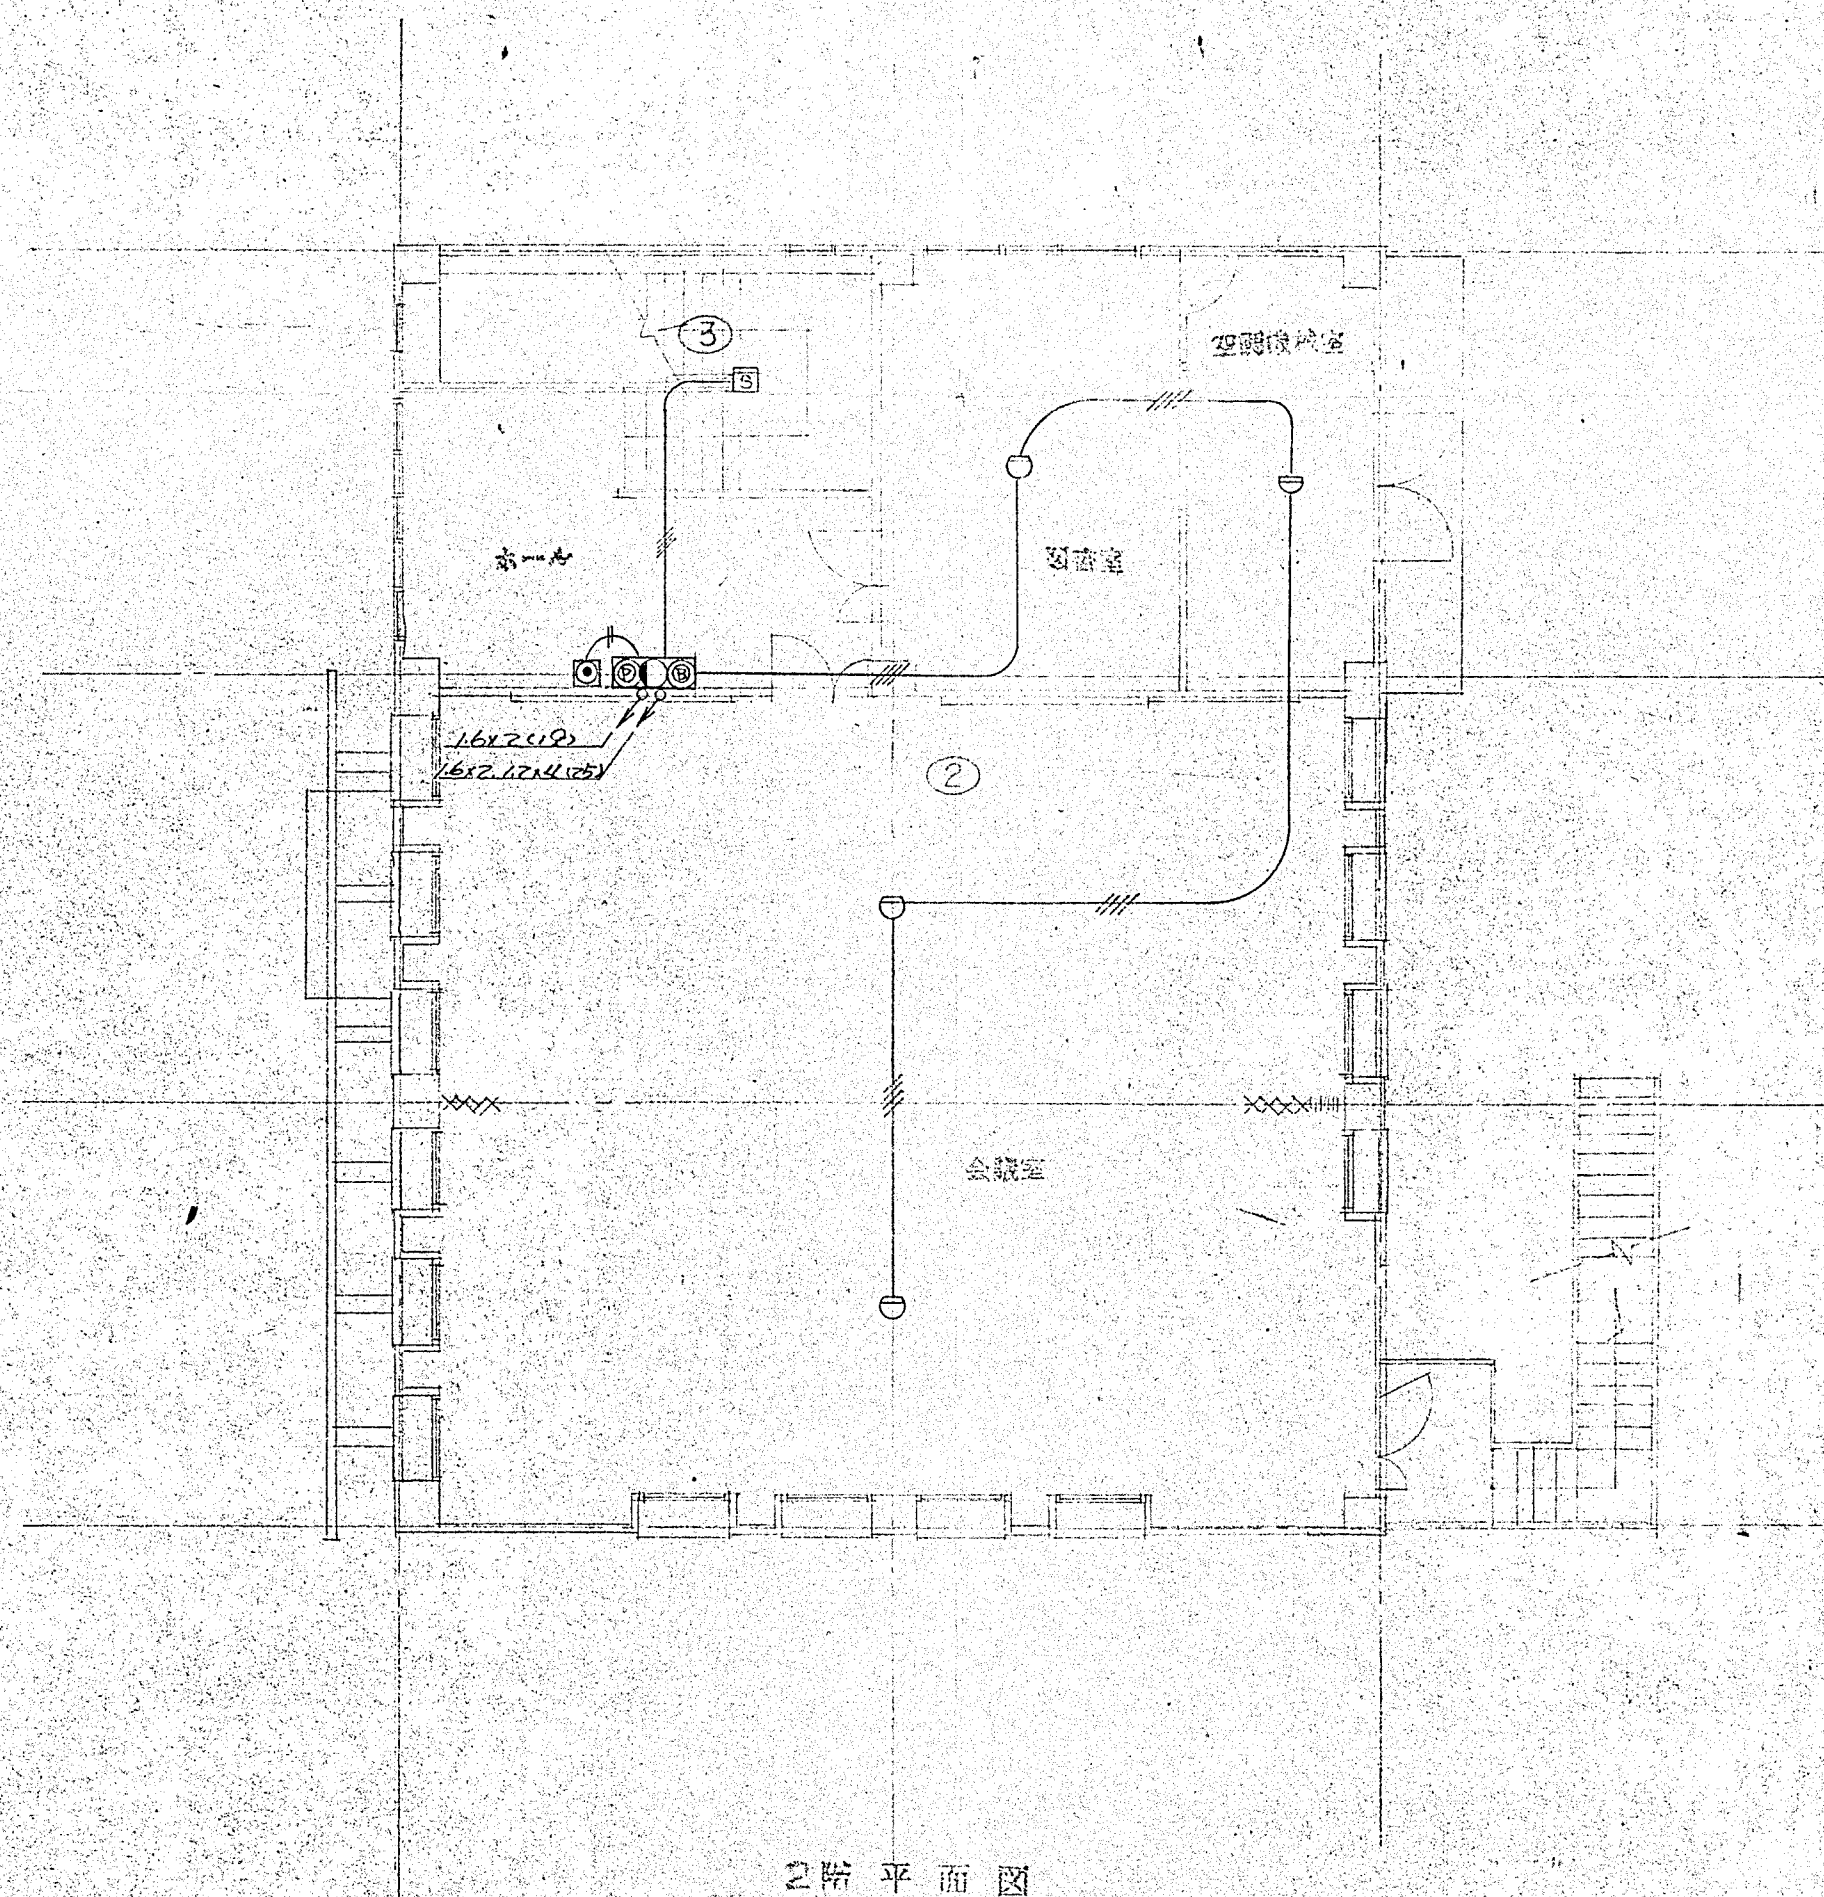

2階平面図

註 記入+配管 配線 1.2(19) tzv

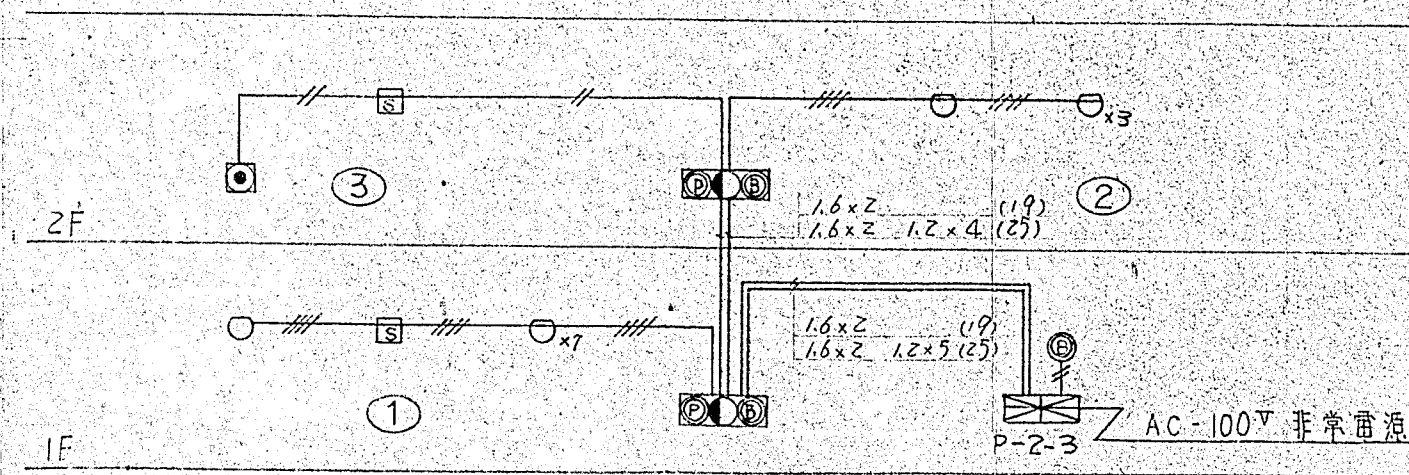

系統図

1級建築士 小河吉之助 登録番号 No. 8016

摂津市立別府公民館新築 工事設計図 2階火災報知設備図 昭和 46 年 8 月 日 株式会社 小河建築設計事務所		NO. 308 SCALE 1:100 DESIGN
---	--	----------------------------------