


(II) 見積書の順序

見積書の順序は下記による。(但し関係のない工事項目は抹消すること)

A 屋外給排水衛生ガスその他設備工事

1 屋外給排水設備工事

2 屋外排水設備工事

3 屋外ガス設備工事

4 浄化槽設備工事

B 屋内給排水衛生ガスその他設備工事

1 屋内給排水設備工事

2 屋内排水設備工事

3 衛生器具設備工事

4 消防設備工事

5 屋内ガス設備工事

6 給湯設備工事

7 厨房設備工事

8 冷暖房設備工事

9 浄化槽設備工事

(III) 機材メーカー指定

各機材材料は下記の指定メーカー又は取扱店の中より選ぶものとする。

No. 機材名称 指定メーカー又は取扱店





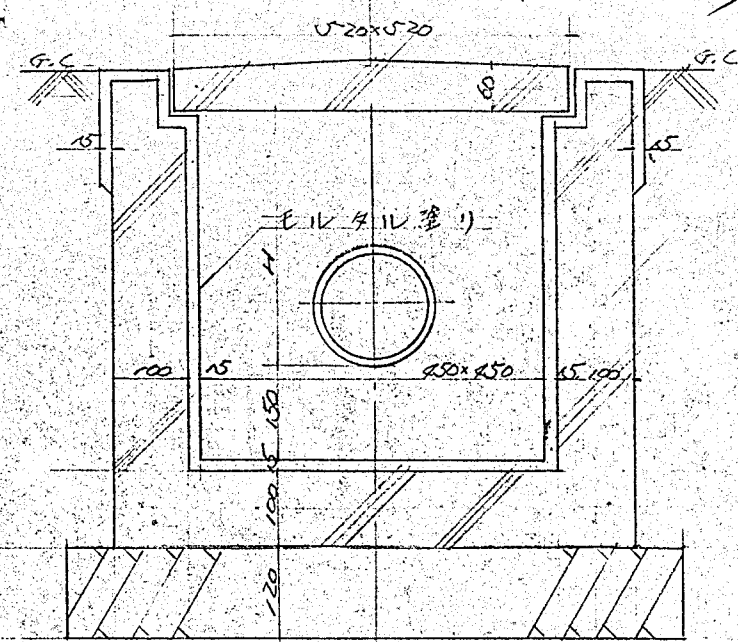

排水会所断面図

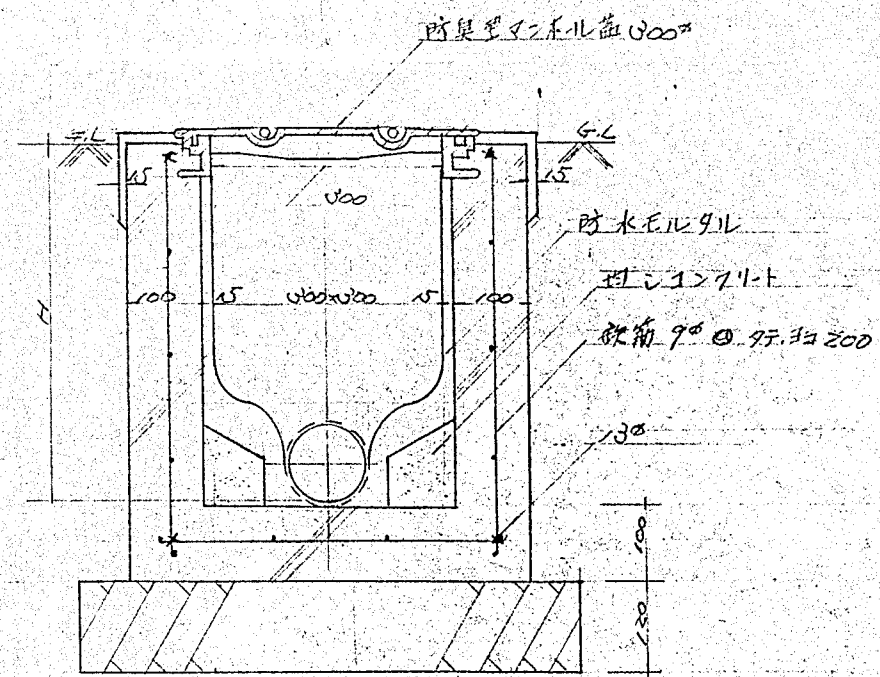

汚水会所断面図

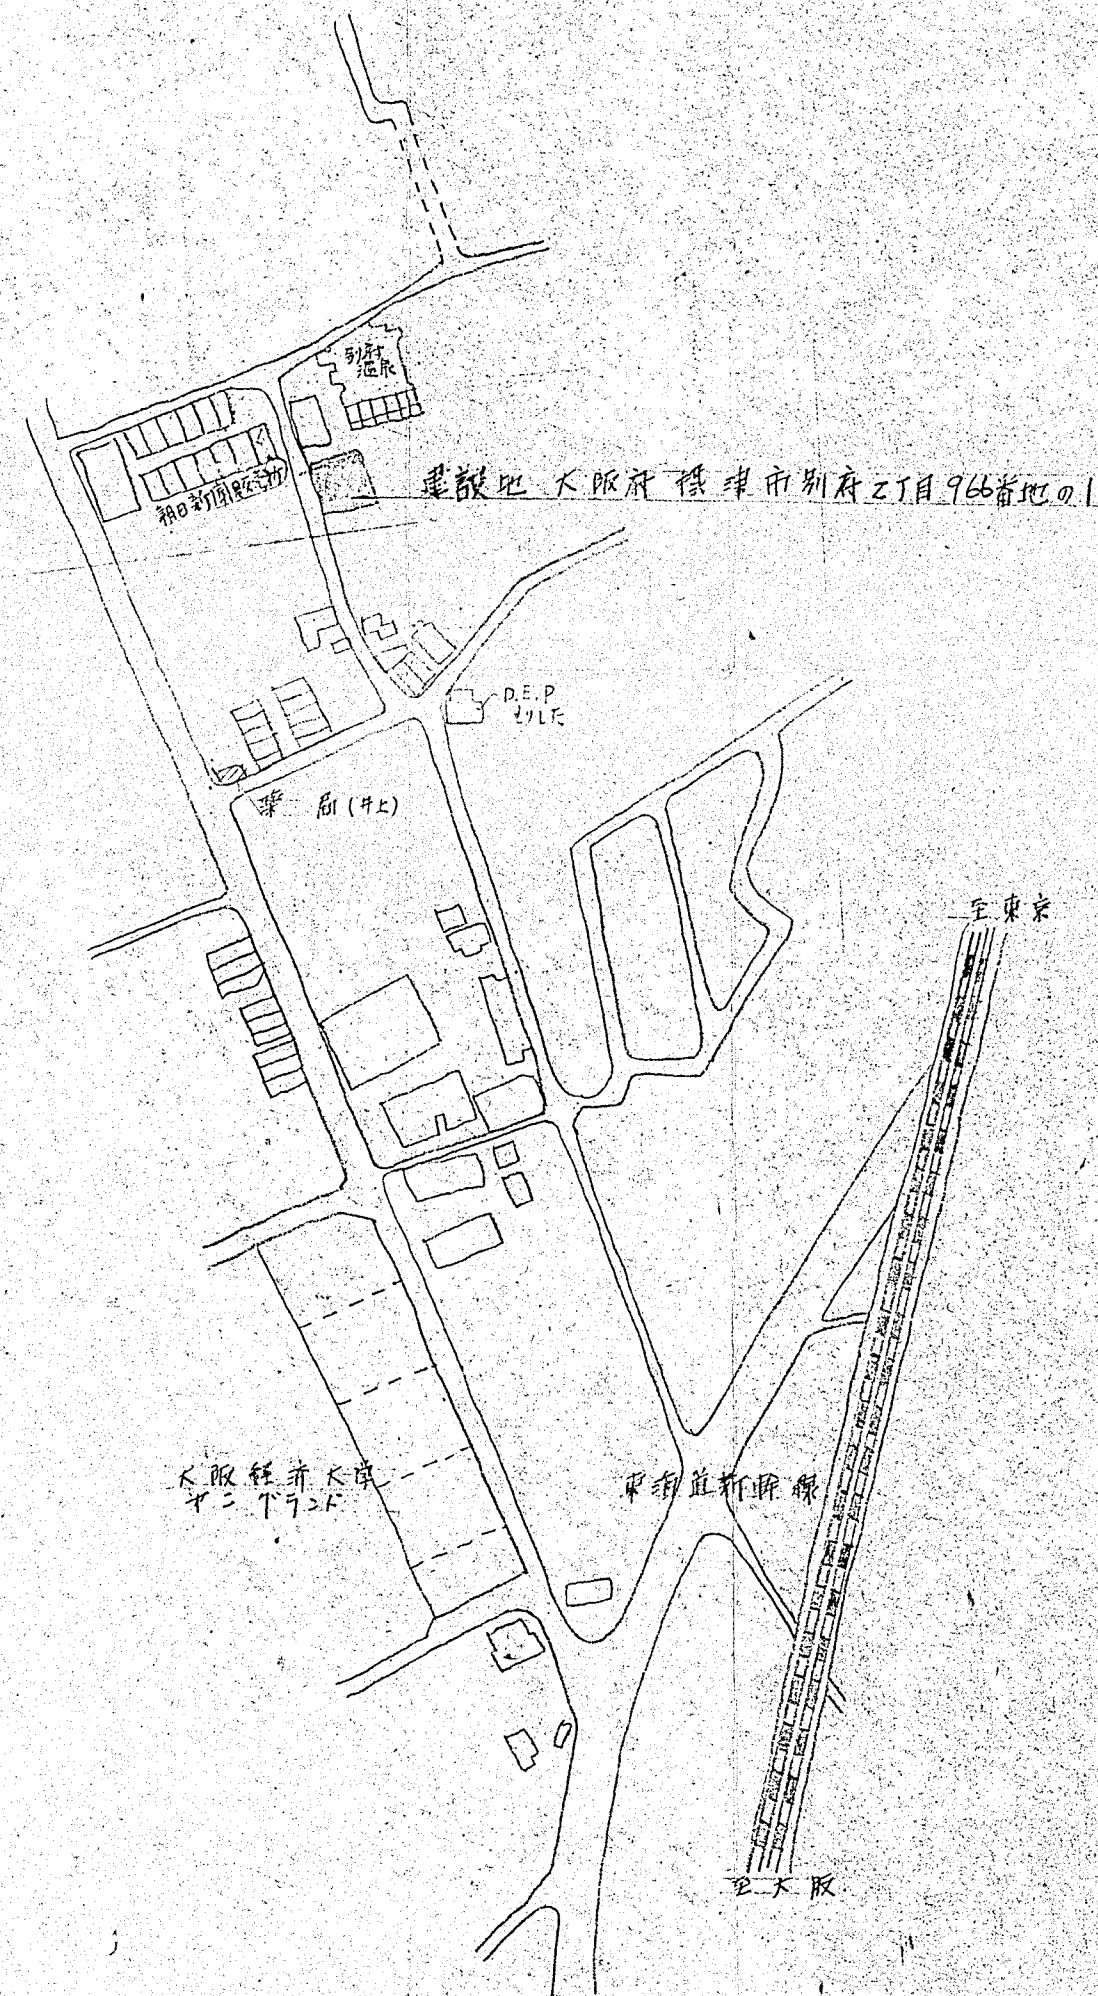

1級建築士 小河吉之助 登録番号 No. 8016

摂津市水道事業所

竣工図

摂津市立別府公民館新築

工事設計図

NO.

附近見取図 会所断面図

SCALE

402  
DESIGN


昭和 46 年 8 月 日

株式会社 小河建築設計事務所








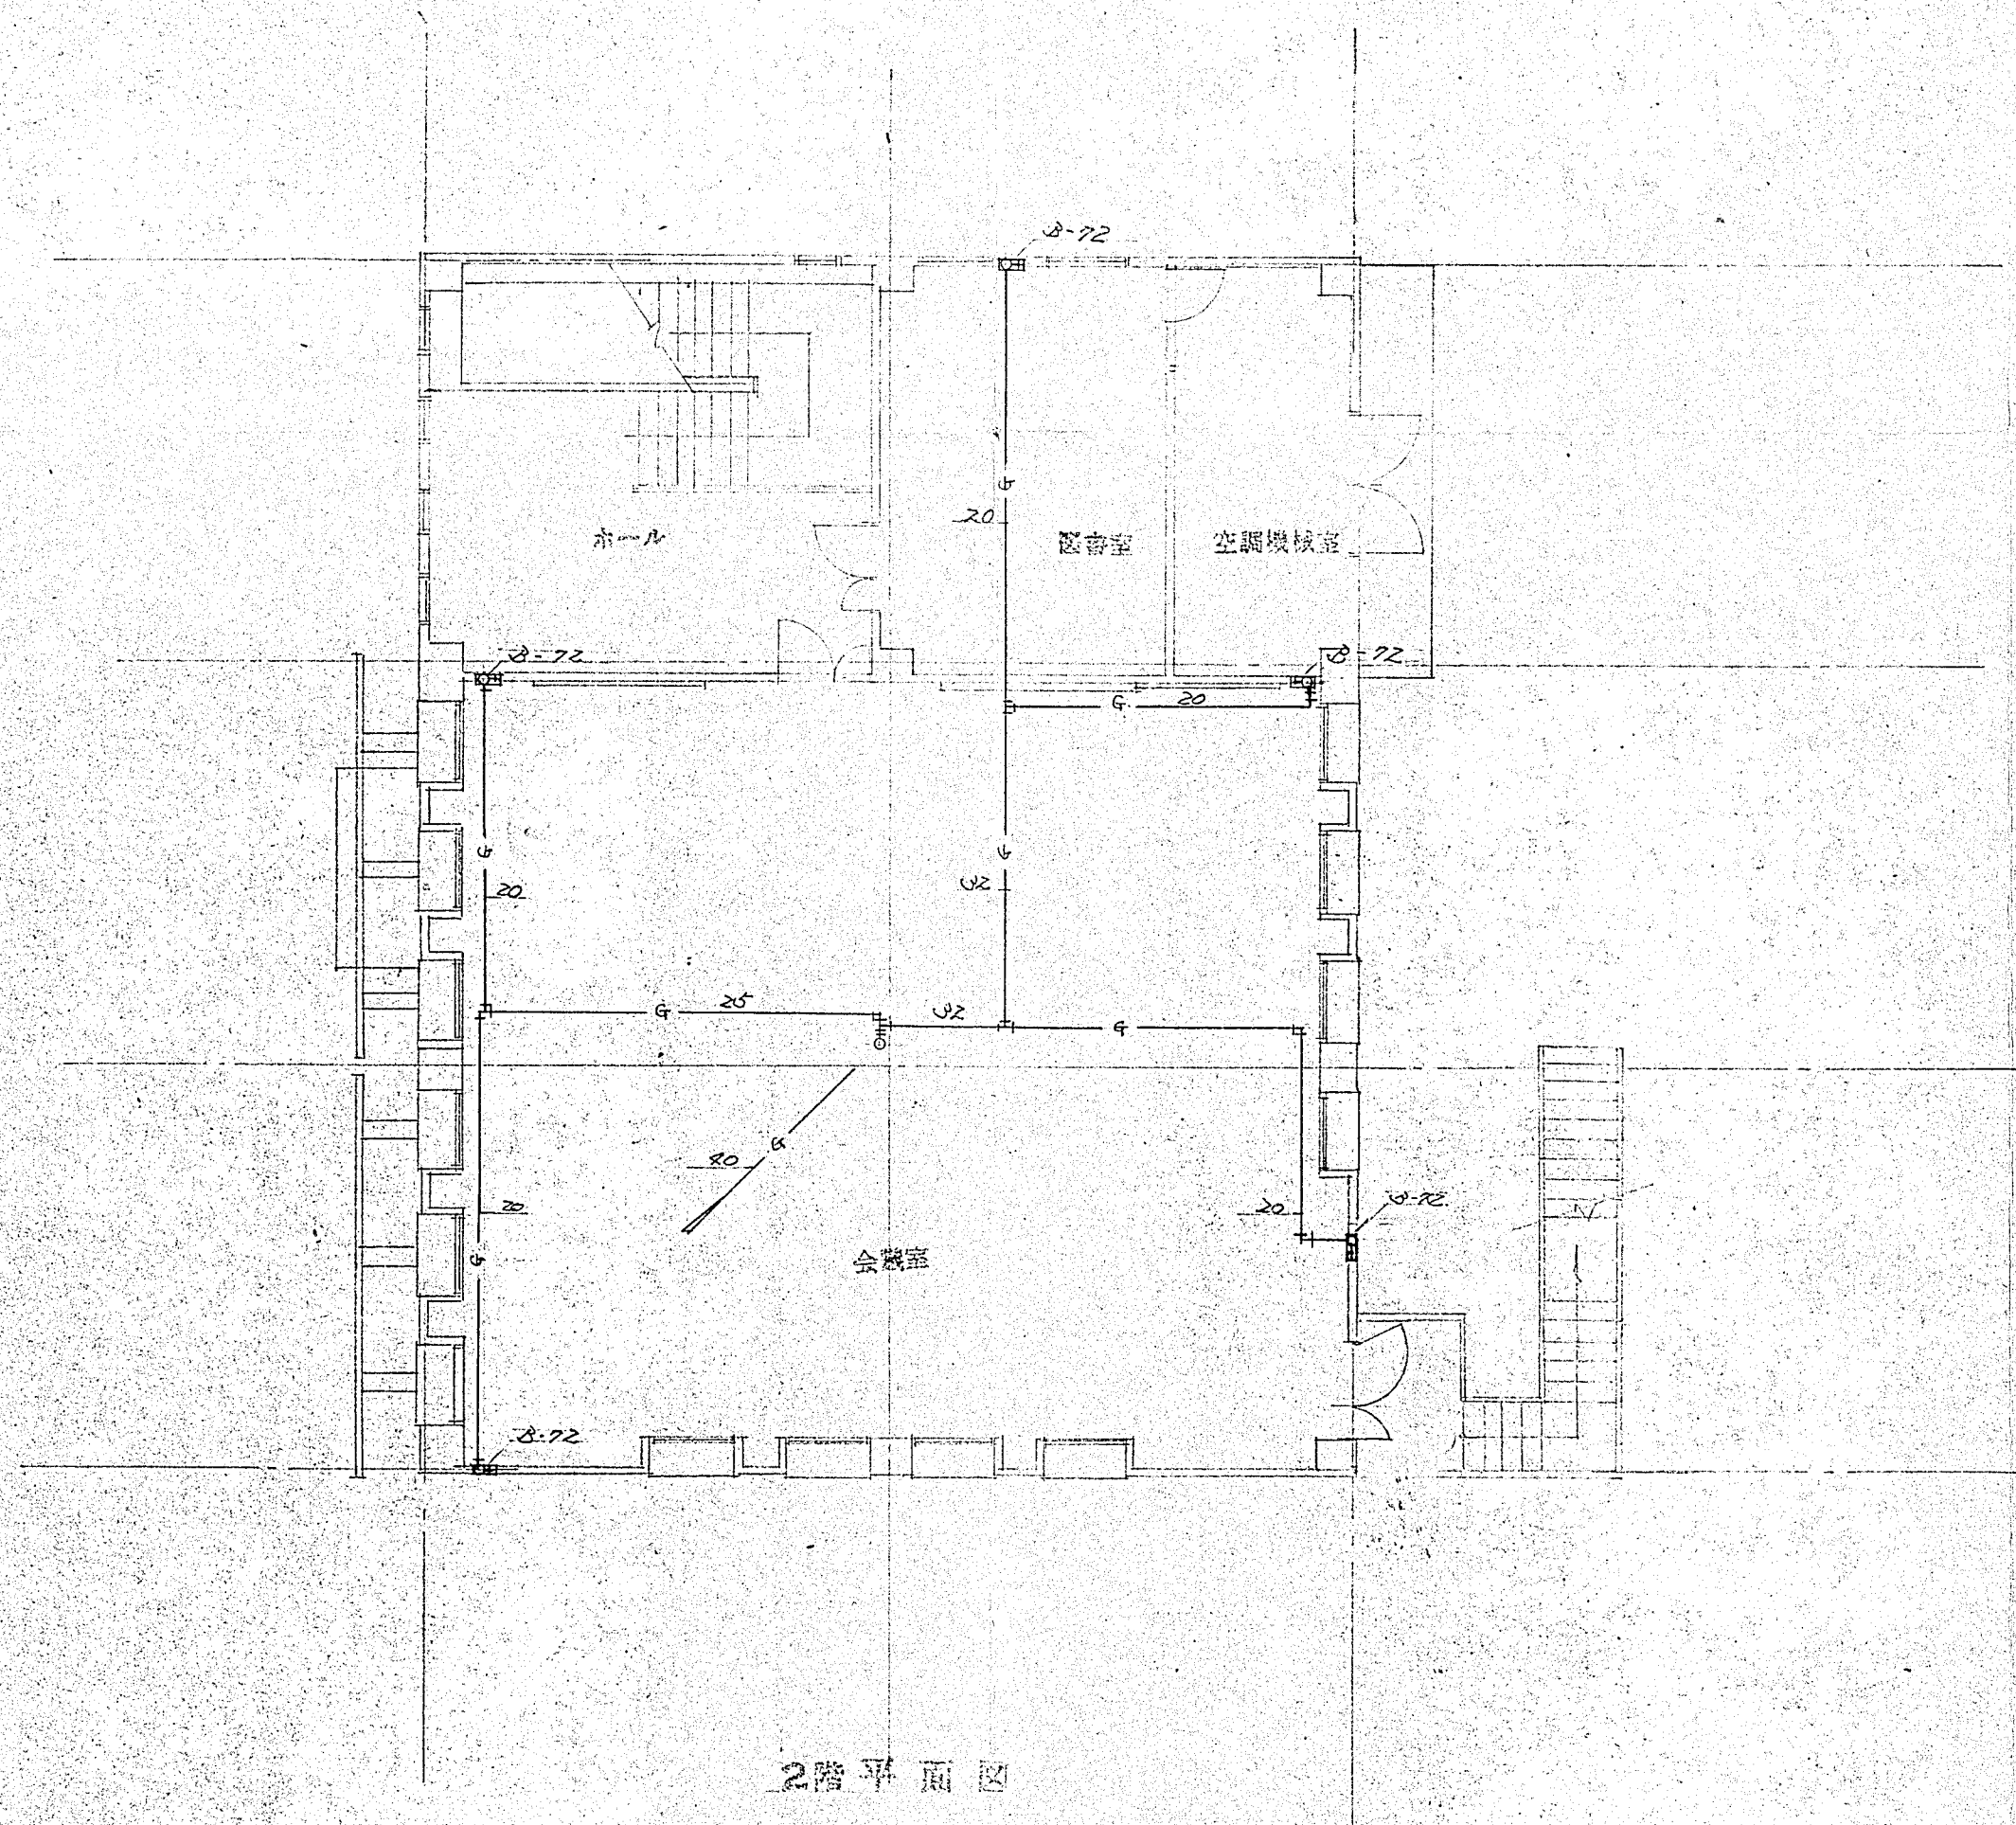


2階平面図

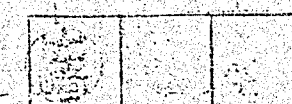

1級建築士 小河吉之助 登録番号 No. 8016

|                                 |  |              |                      |
|---------------------------------|--|--------------|----------------------|
| 2階平面図                           |  | SCALE 1:100  |                      |



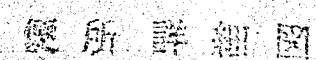


**NO**


**SCALE 1:50**

405  
DESIGN

昭和 46 年 8 月 日

株式会社 小河建築設計事務所

1級建築士 小河吉之助 登録番号 No. 8016