


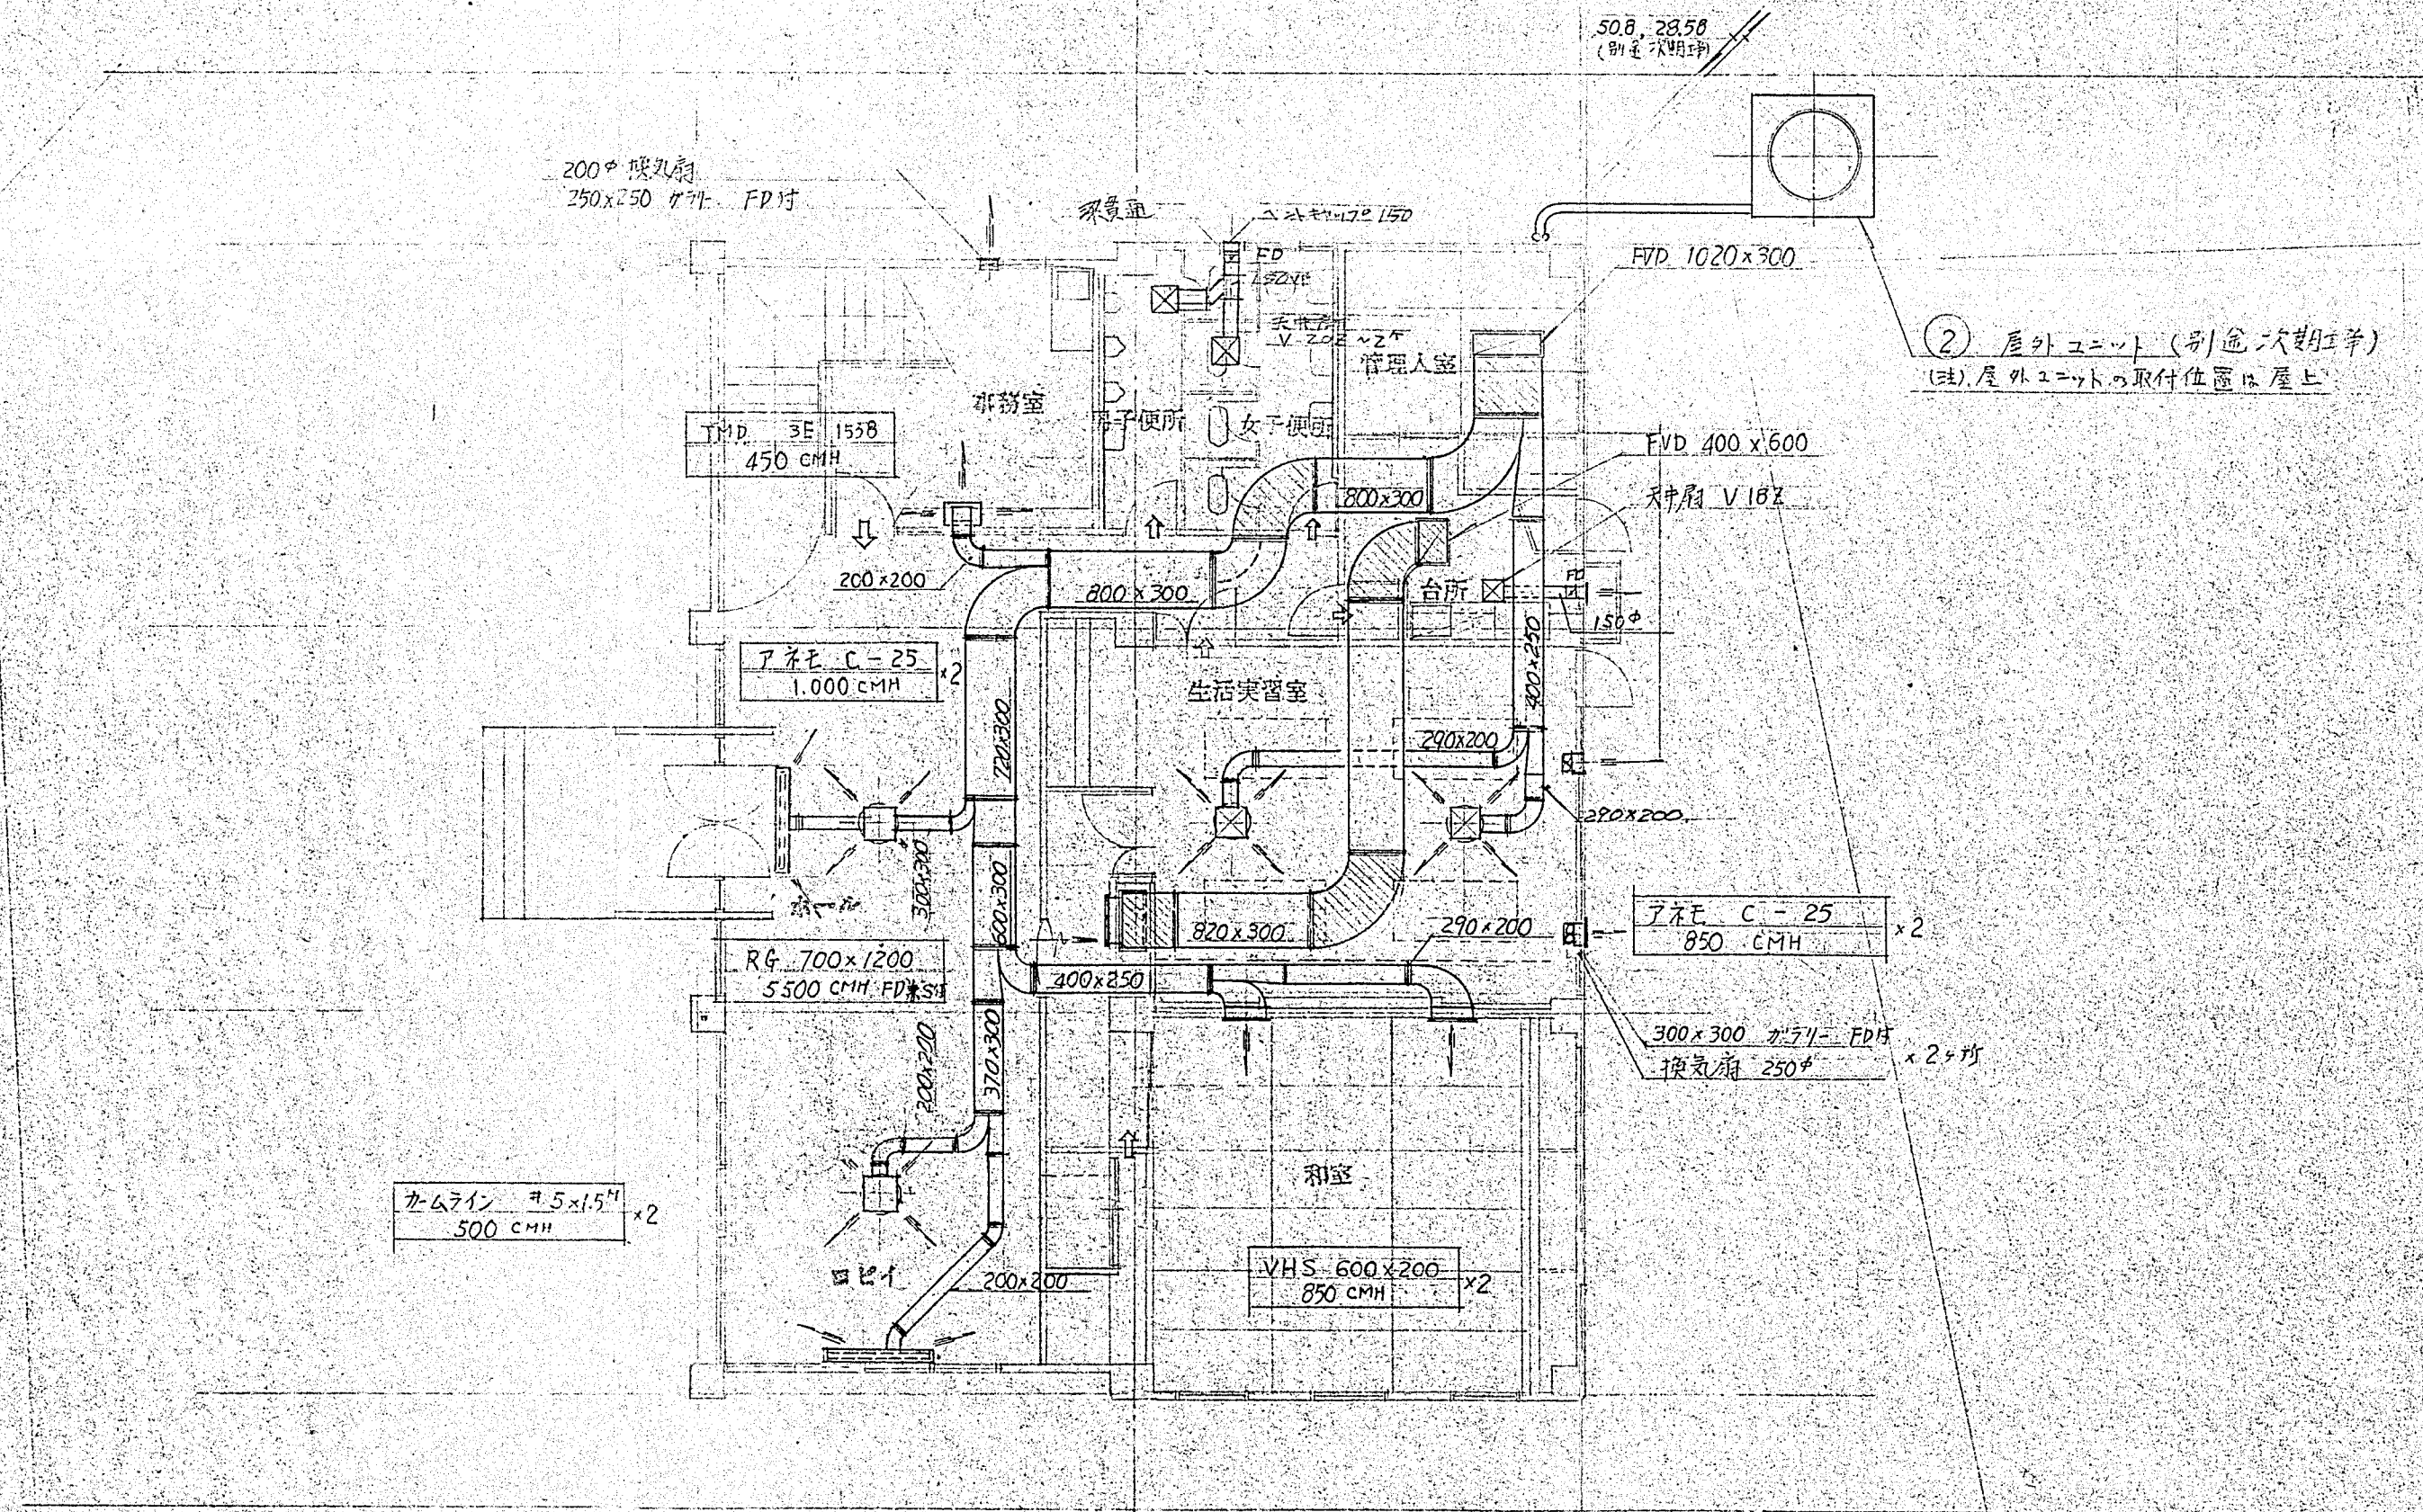


1階平面図

竣工図

根津市立別府公民館新築 工事設計図		NO.
1階平面図	SCALE 1:100	502 DESIGN
昭和 46 年 8 月 日		
株式会社 小河建築設計事務所		

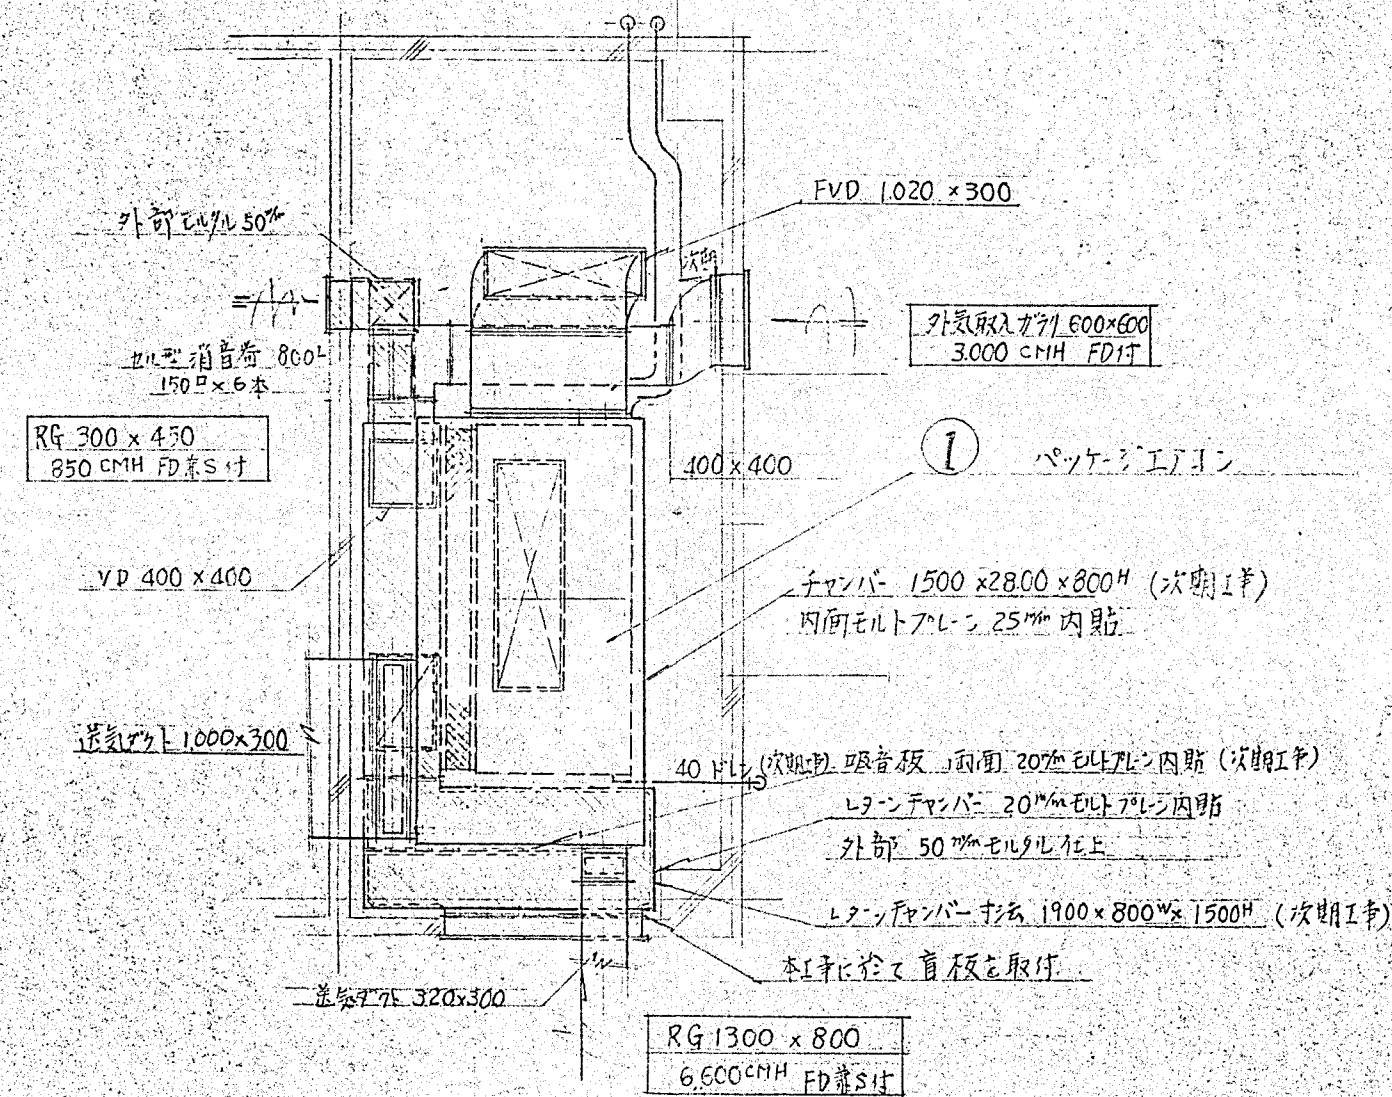

機械室平面図

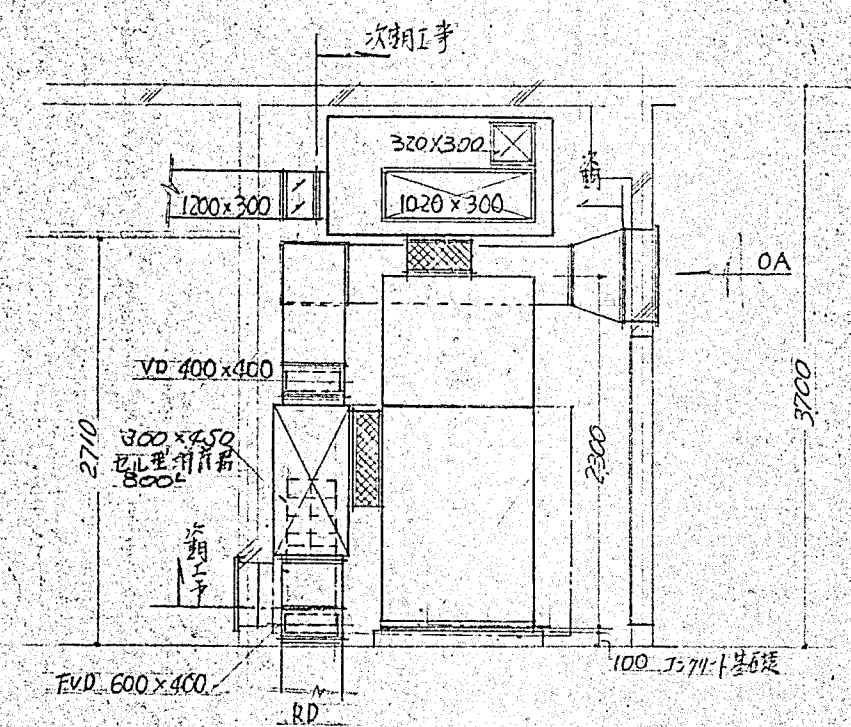

機械室断面図


機器明細表

NO	機器名称	機器仕様	台数	備考
1	パッケージエアコン	空気熱源式ヒートポンプ AS-30H 冷房能力 72,000 Kcal/hr 暖房 82,000 Kcal/hr 圧縮機 25KW 送風機 16,000 m³/hr × 40 mm SP × 75KW 電気ヒータ 三相 200V 25KW	1	次期工事
2	室外ユニット	AUC-30H 送風機 660 m³/min × 1.5KW	1	次期工事

別途 次期工事範囲

機械室内タクト工事 並びにファン工事 別金 次期工事とする

但し 外気取入ガリ、レタンパ、送風機用ダクト、レタンパ用ダクトは本工事に含まれる

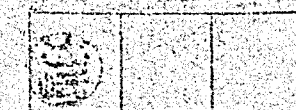

1級建築士 小河吉之助 登録番号 No. 8016

竣工		NO.
機械室 詳細図		SCALE 1:50
昭和 46 年 8 月 日		504 DESIGN
株式会社 小河建築設計事務所		