


△印は「J」記号を以て示す。

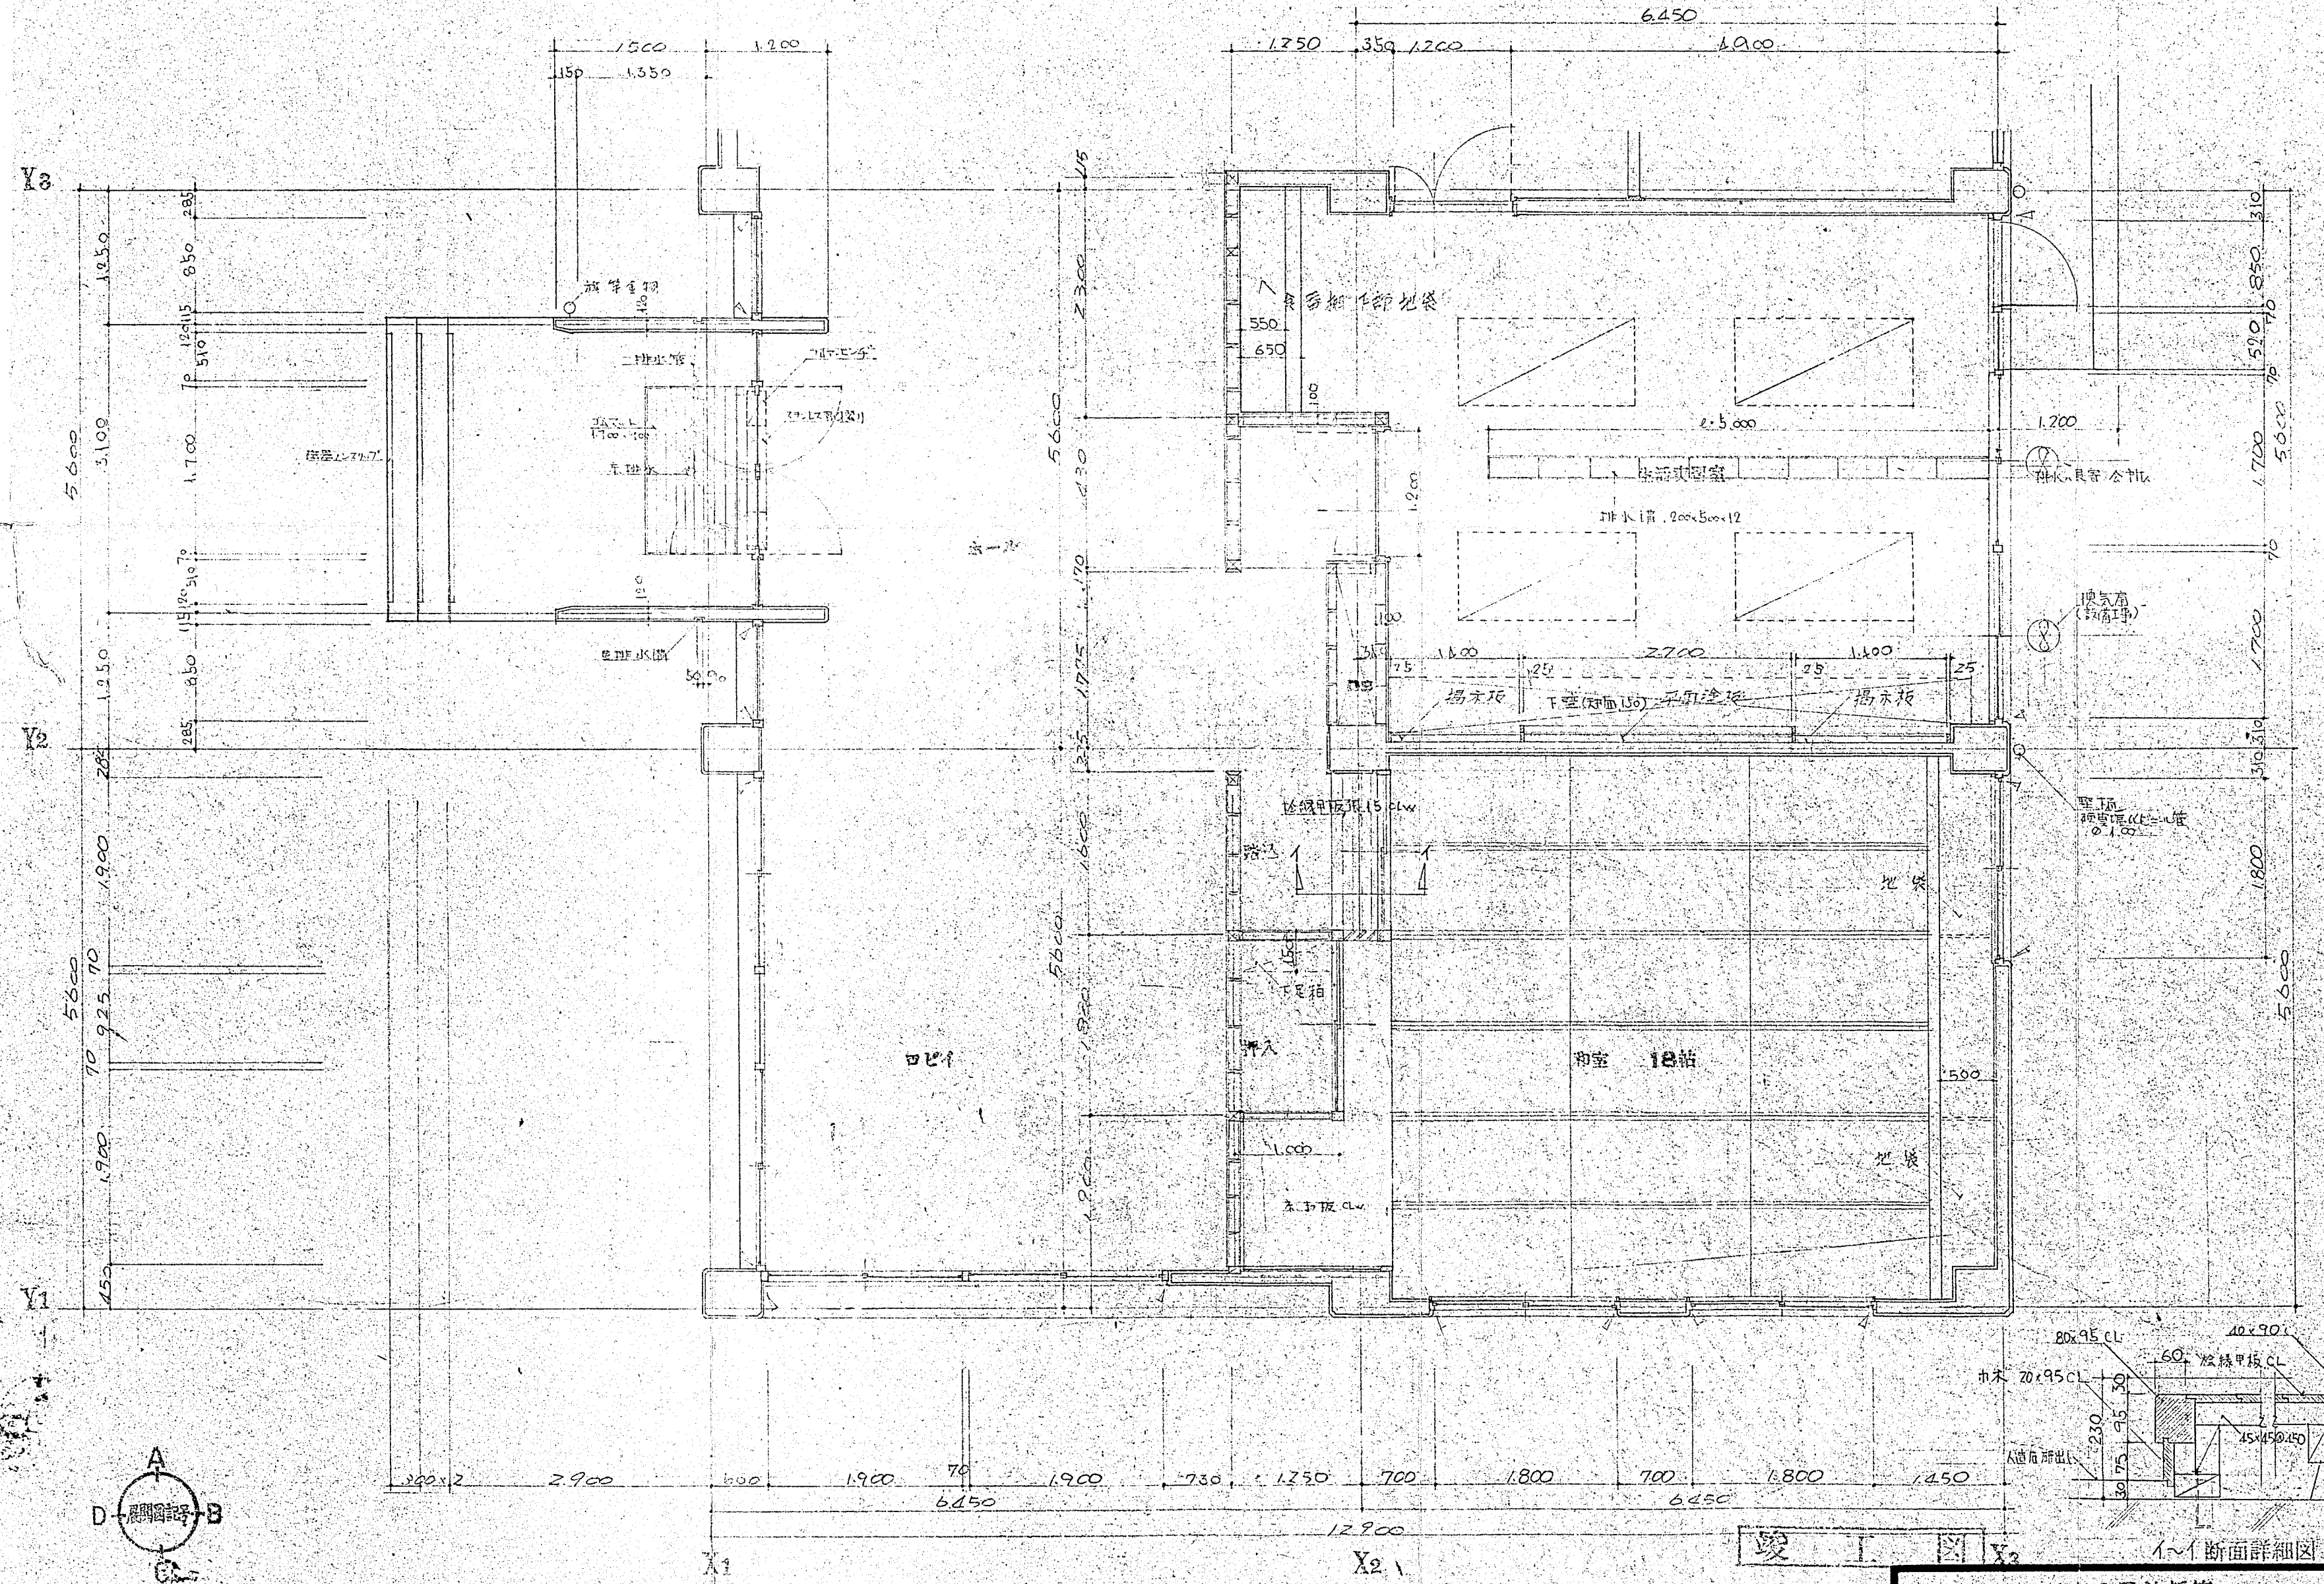

1級建築士 小河吉之助 登録番号 No. 8016


和室18帖 平面詳細図

SCALE 1:50



株式会社 小河建築設計事務所


NO.

171


DESIGN

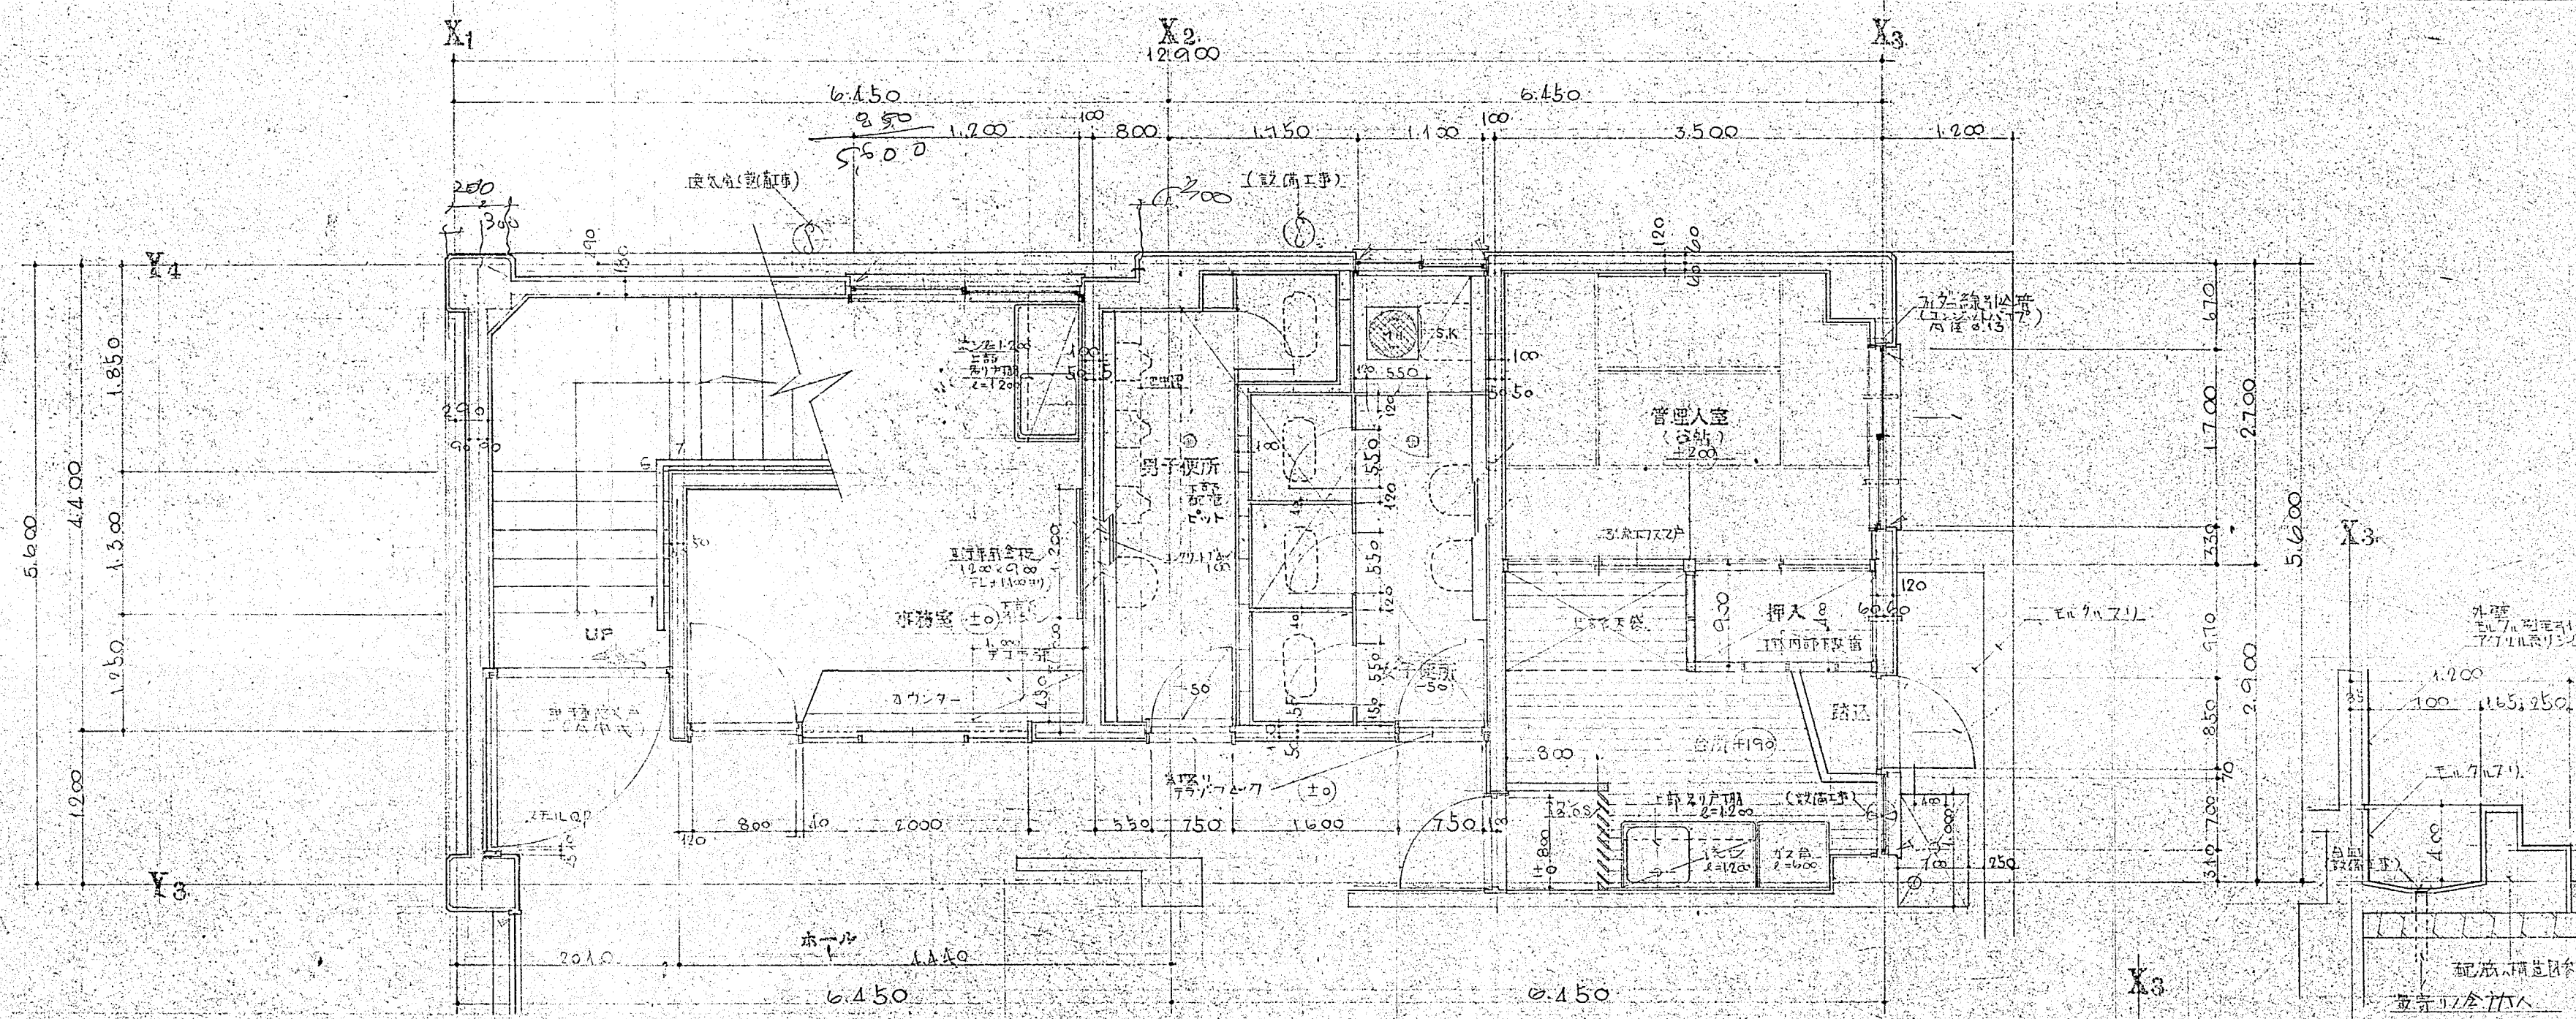

1階 階段廻り詳細図 1:50

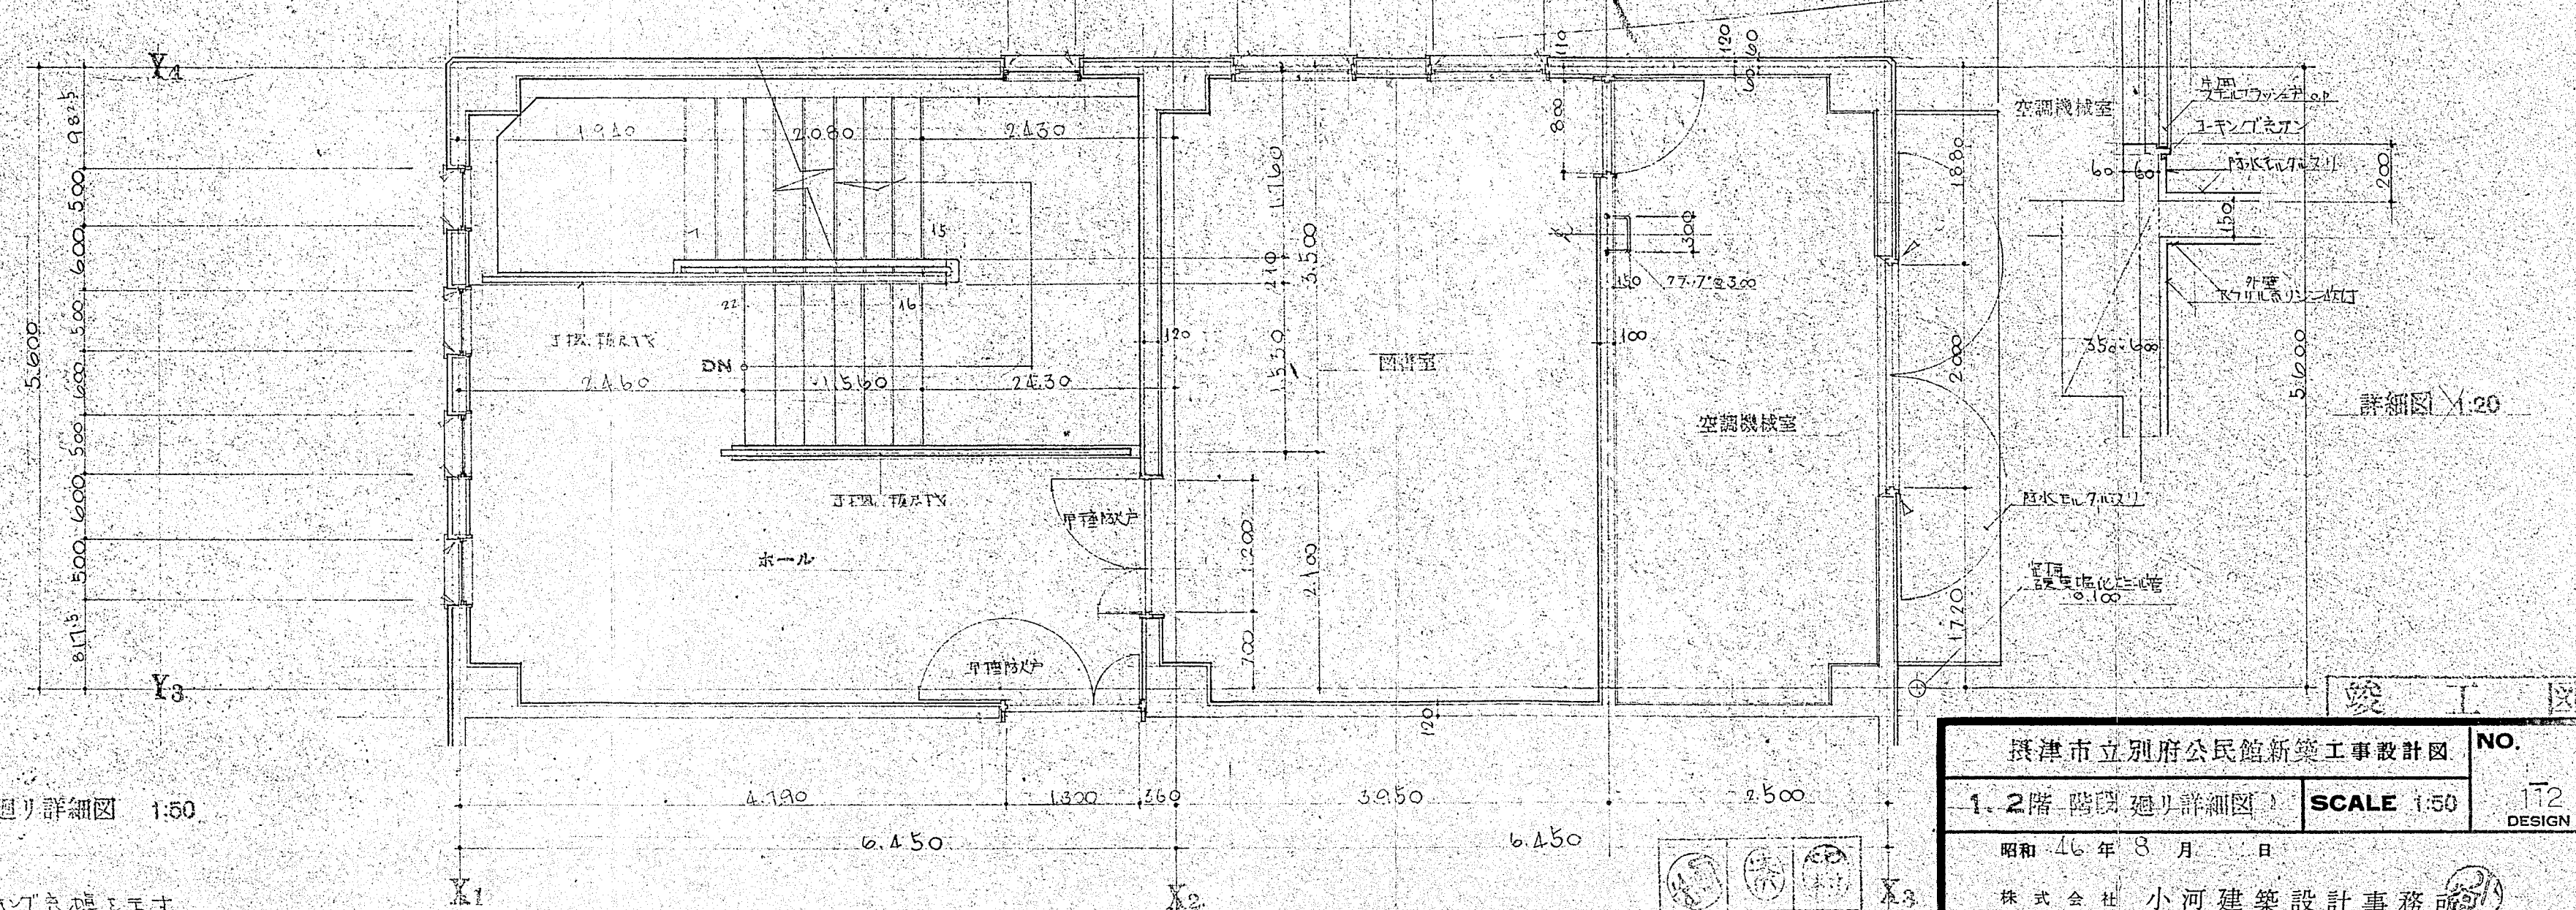


2階 階段廻り詳細図 1:50

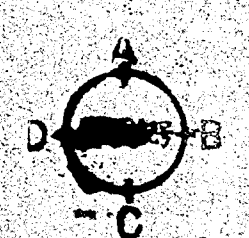


※1階は1-2階と共通です。

1級建築士 小河吉之助 登録番号 No. 8016

摂津市立別府公民館新築工事設計図 1. 2階 階段廻り詳細図		NO. 172 DESIGN
昭和46年8月 日		株式会社 小河建築設計事務所

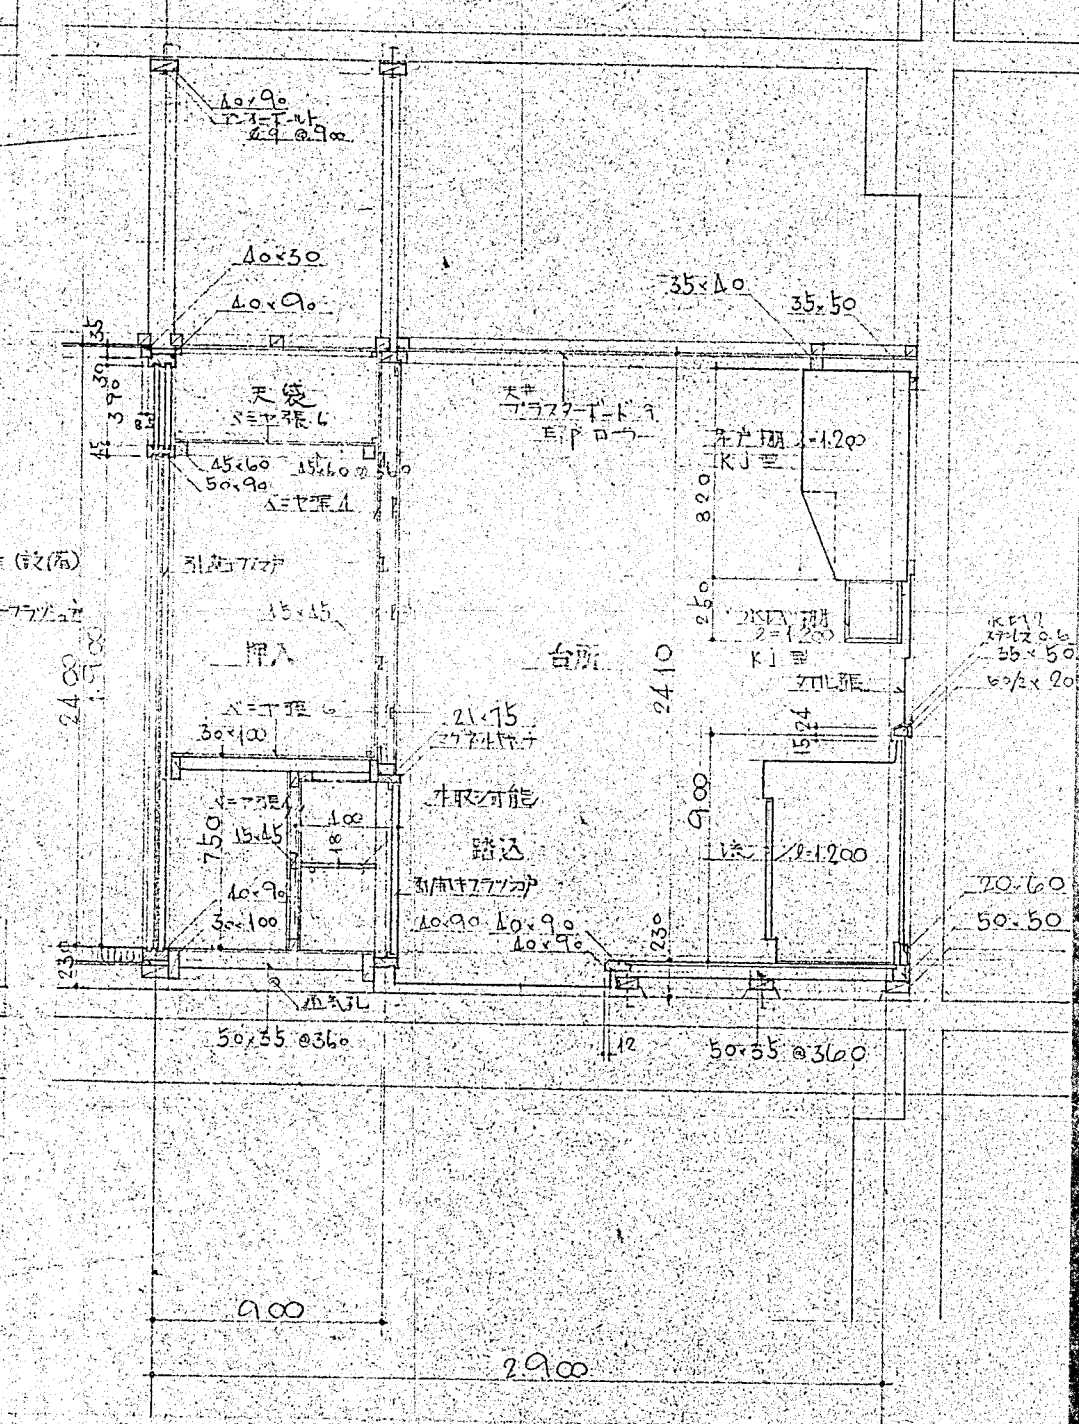


管理人室 台所 廻り詳細図 1:30

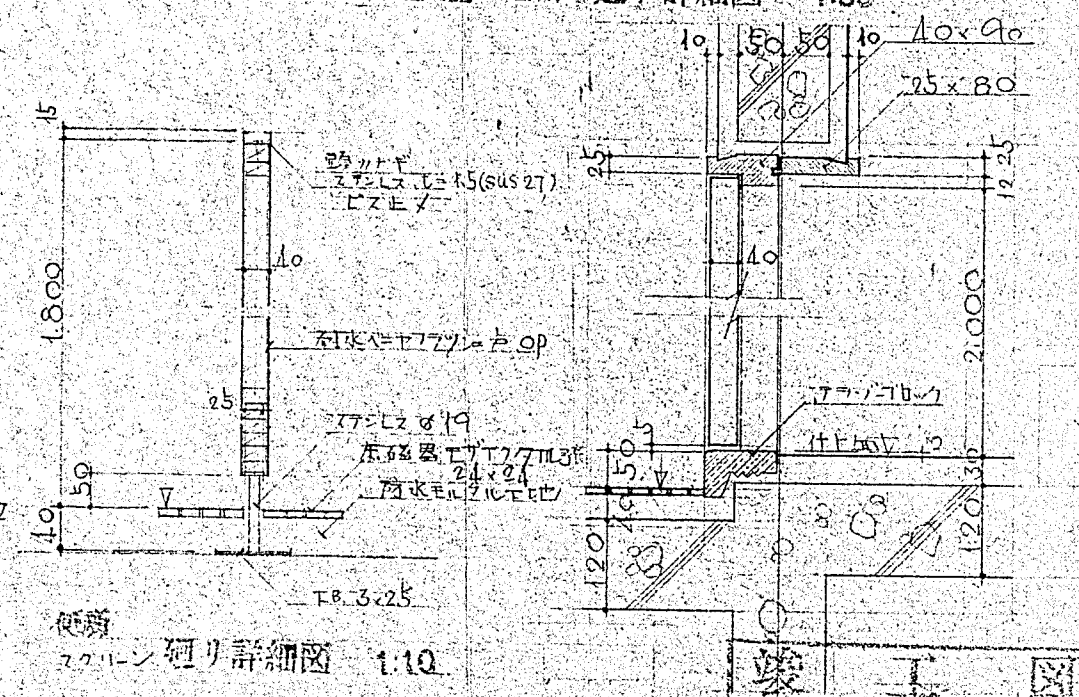

五







小河建築設計事務所

登録番号 No. 8016


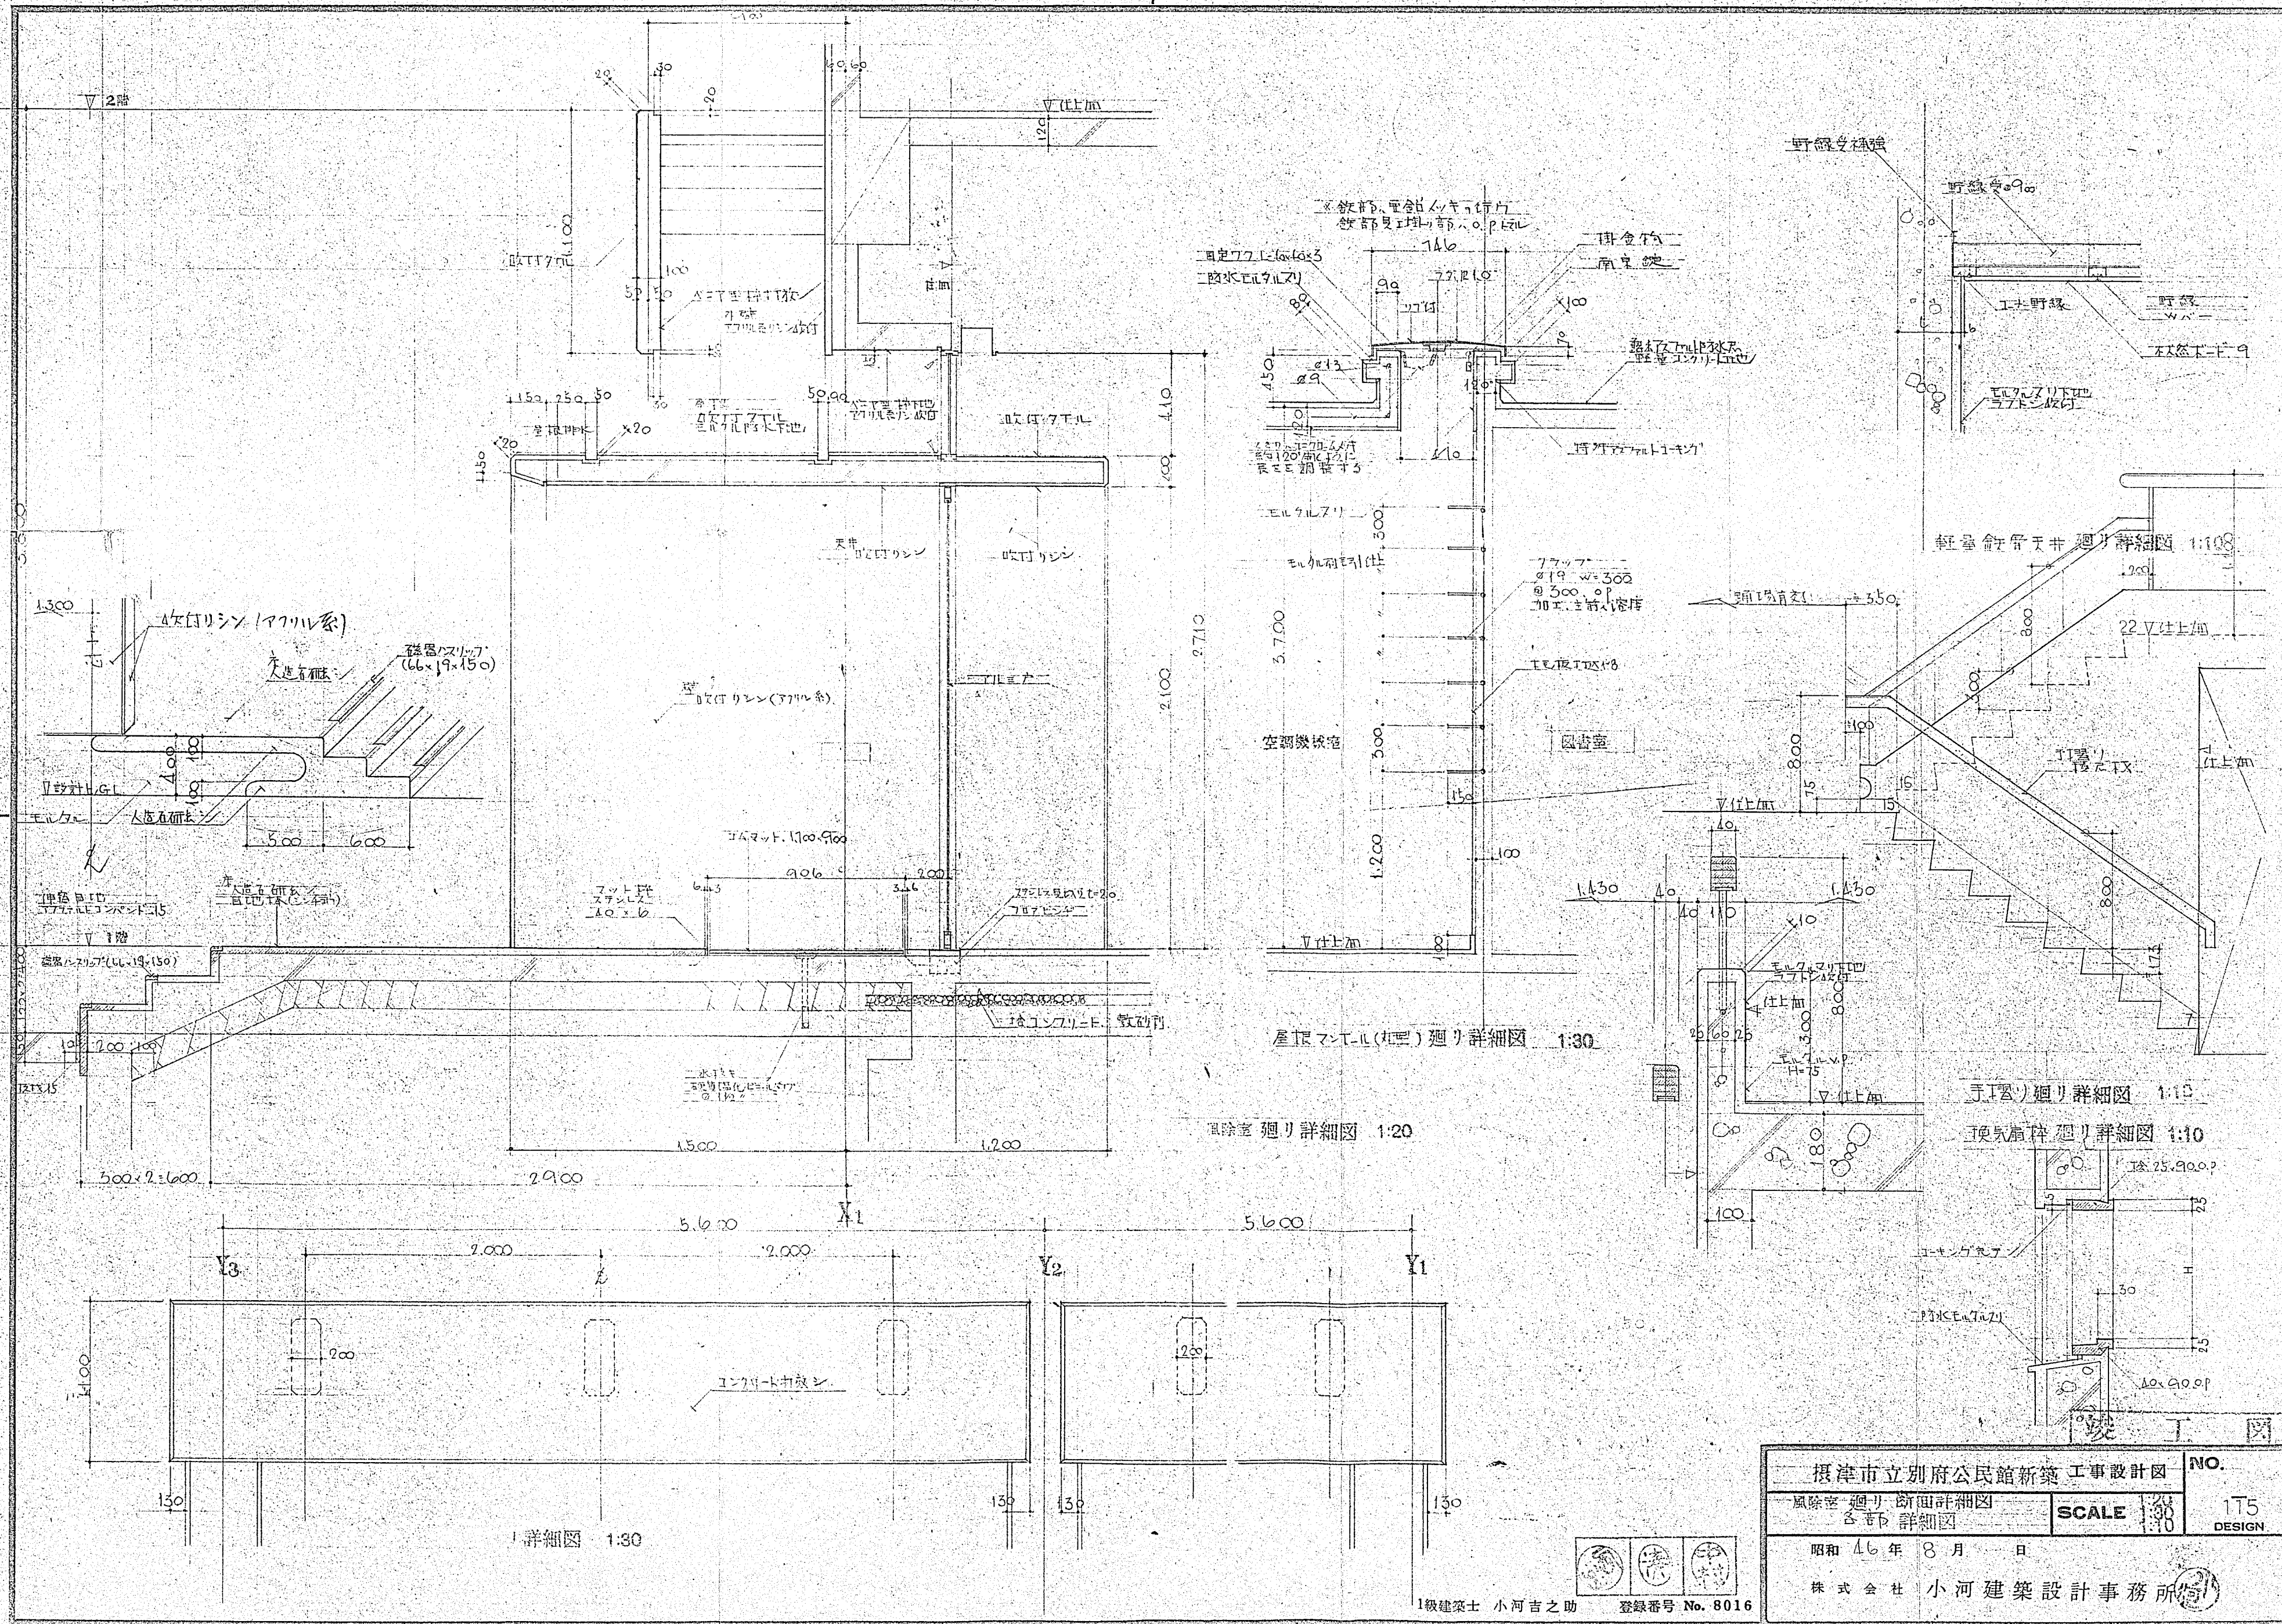


風除室 廻り 断面詳細図	SCALE 1/30	175
各部 詳細図		DESIGN
昭和 46 年 8 月 日		
株式会社 小河建築設計事務所		

1級建築士 小河吉之助 登録番号 No. 8016

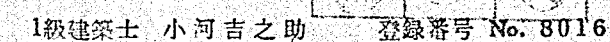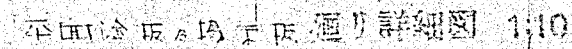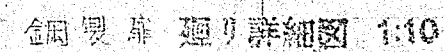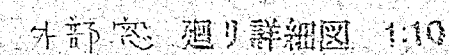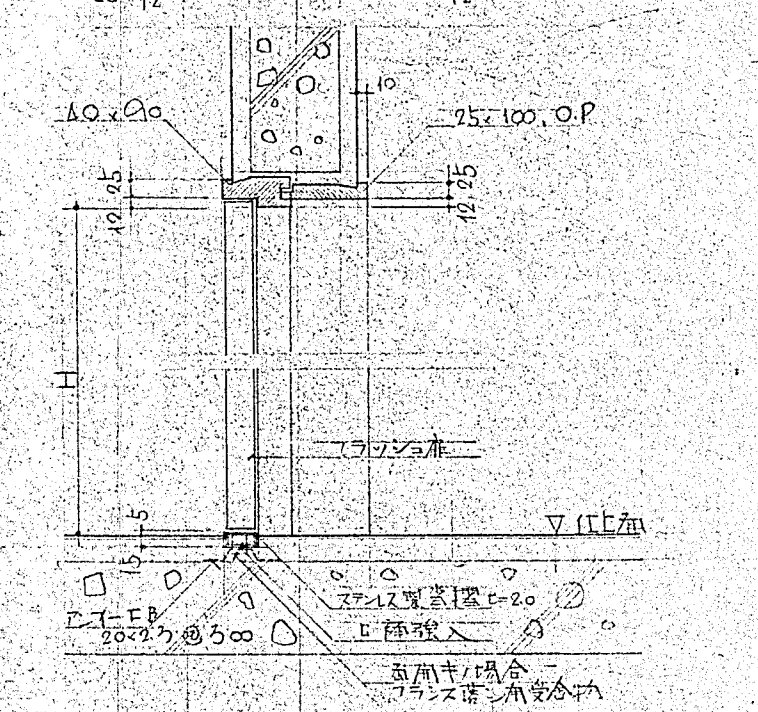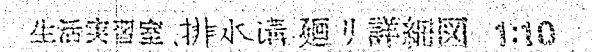

竣工		NO.
摂津市立別府公民館新築 工事設計図		
階(事務室・生活実習室)詳細図	SCALE 1:30 1:10	1T6 DESIGN
昭和 46 年 8 月 日		
株式会社 小河建築設計事務所 (印)		

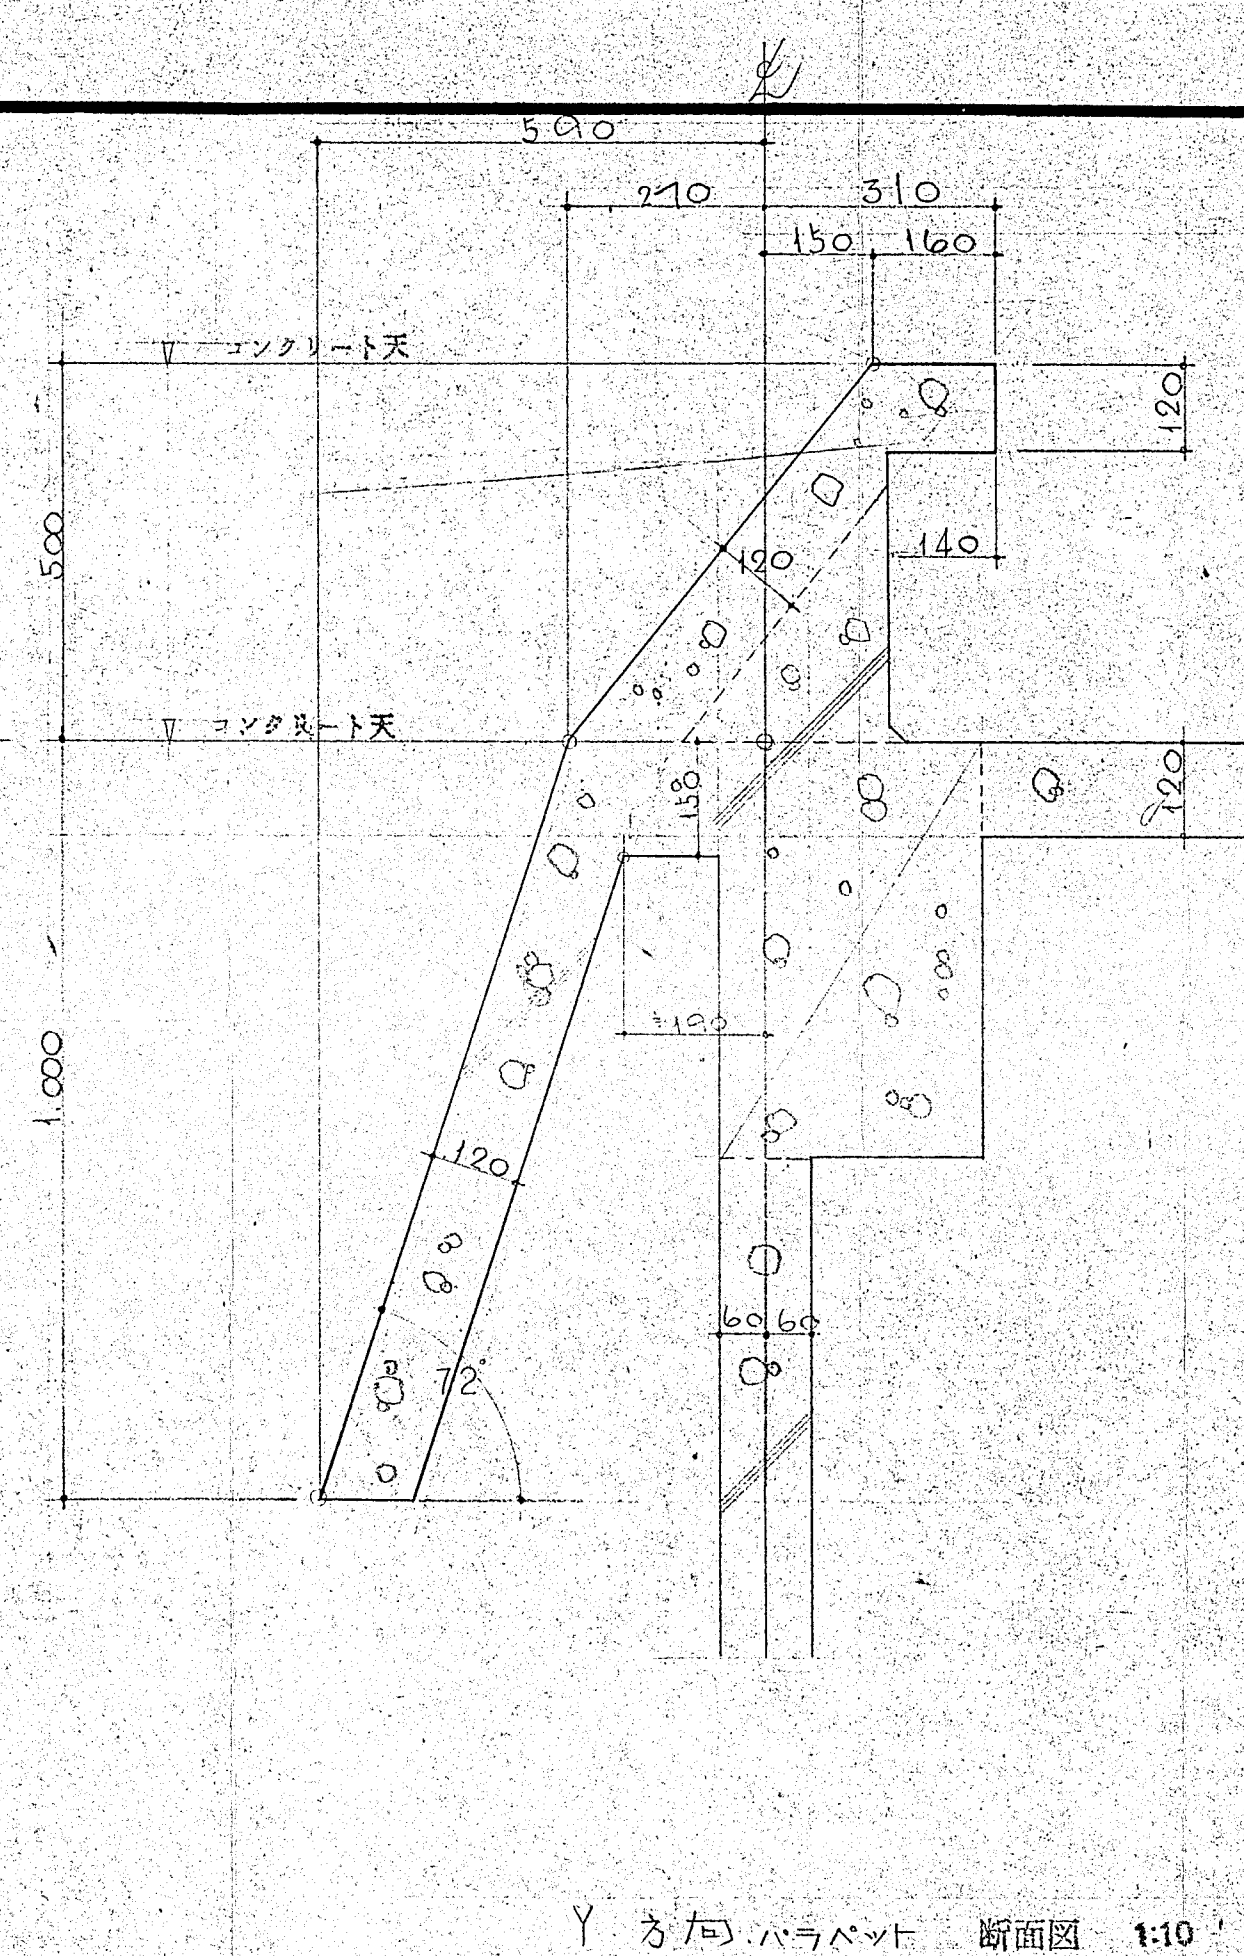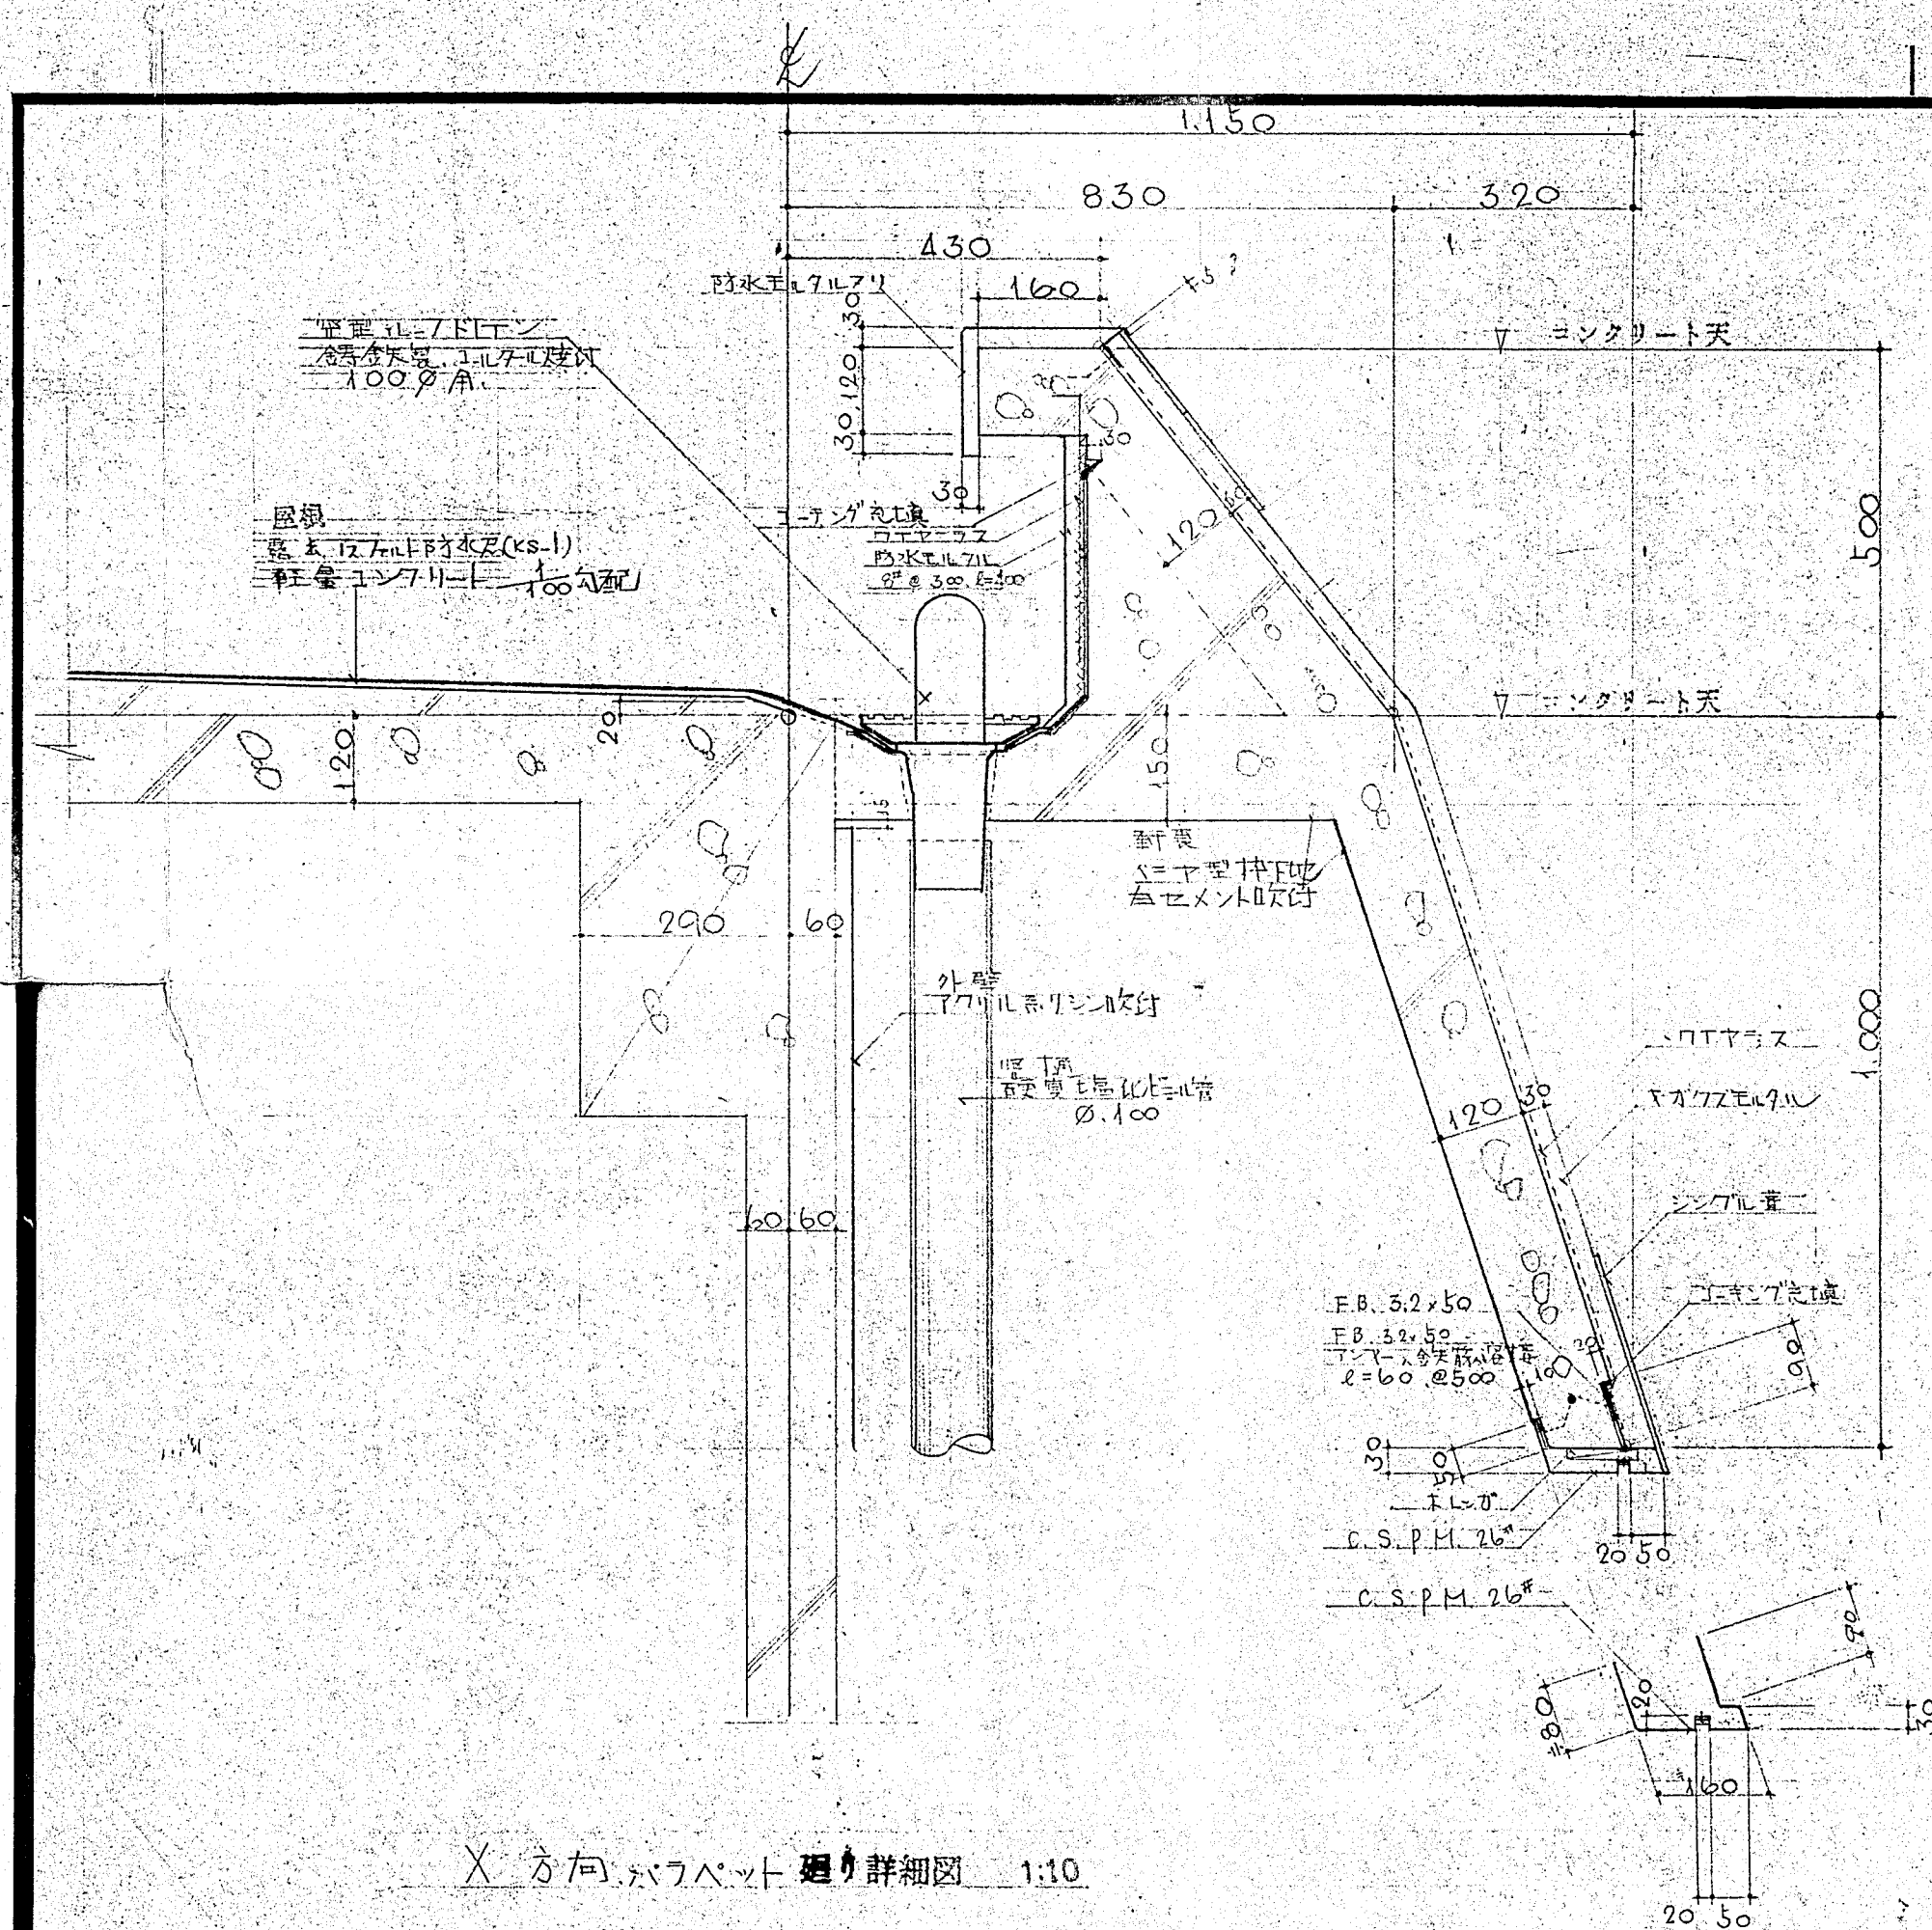

竣工


NO.

パラペー ト 廻り詳細図

SCALE 1:10


ITG'
DESIGN

昭和 46 年 8 月 日


株式会社 小河建築設計事務所




1級建築士 小河吉之助 登録番号 No. 8016

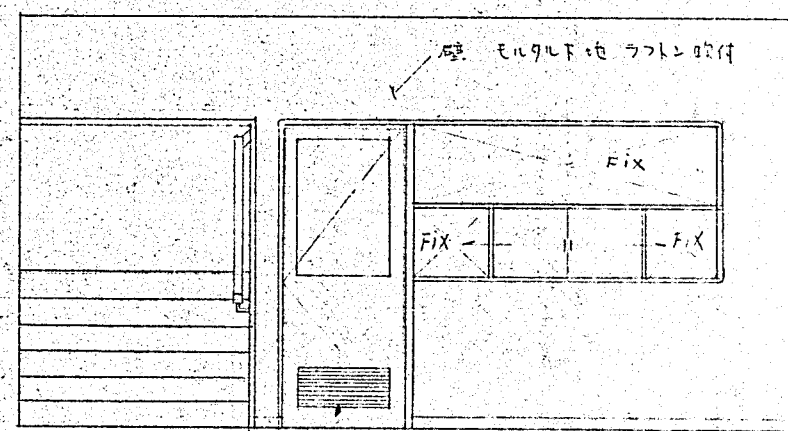


ホール ロビー A面

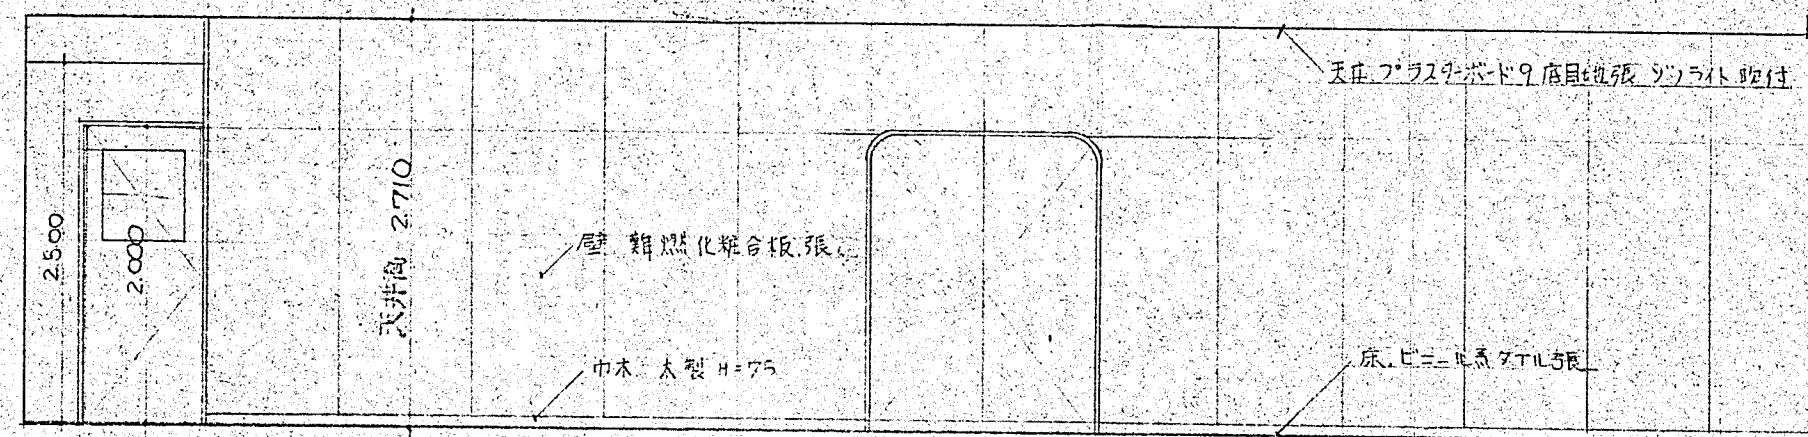


B面

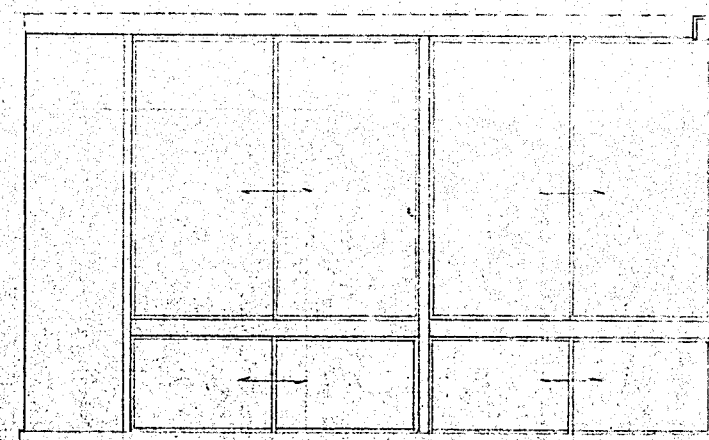


C面

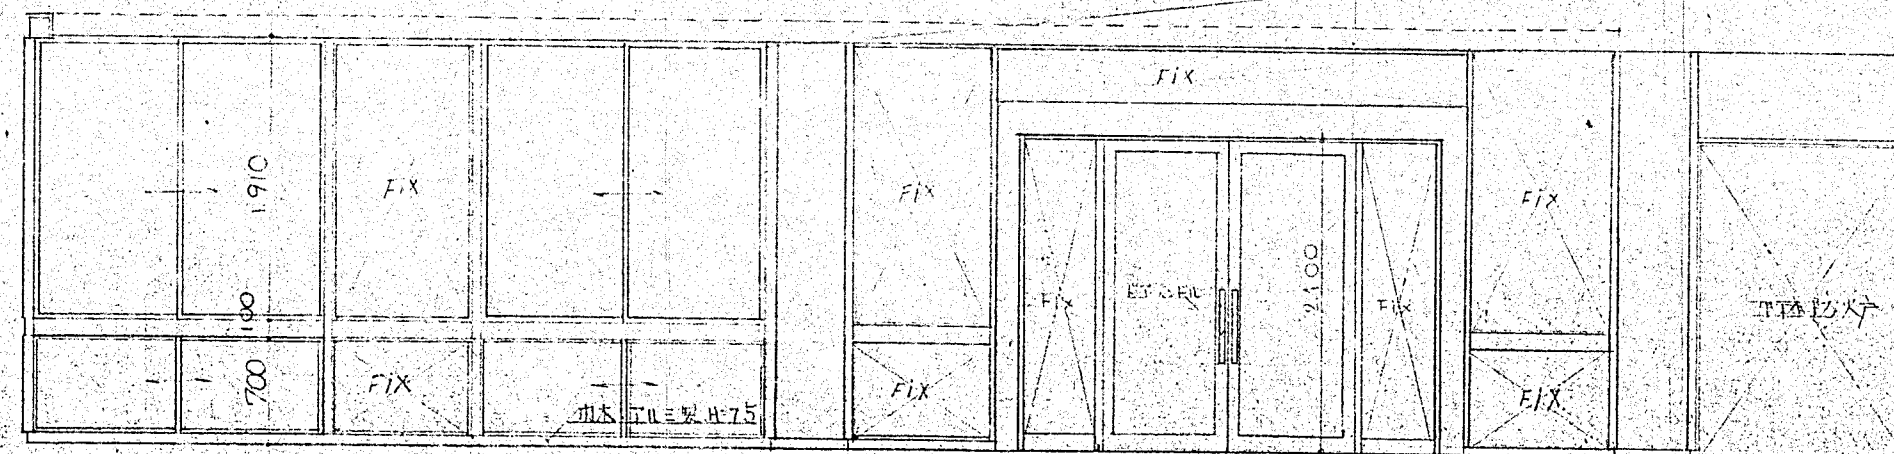


D面

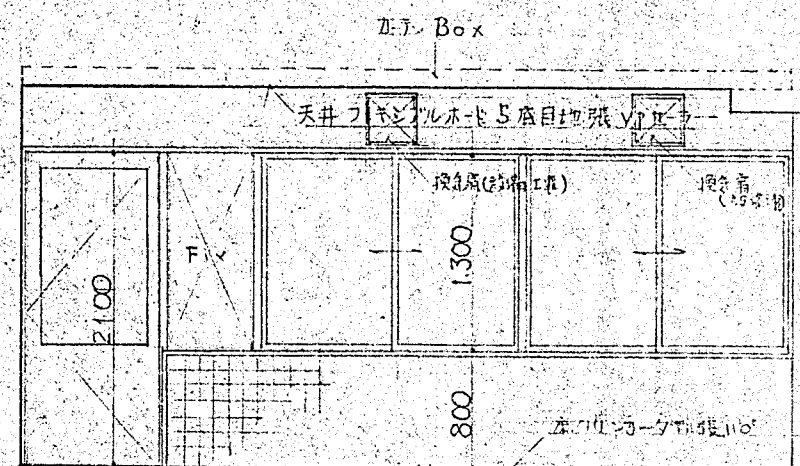


生活実習室 B面

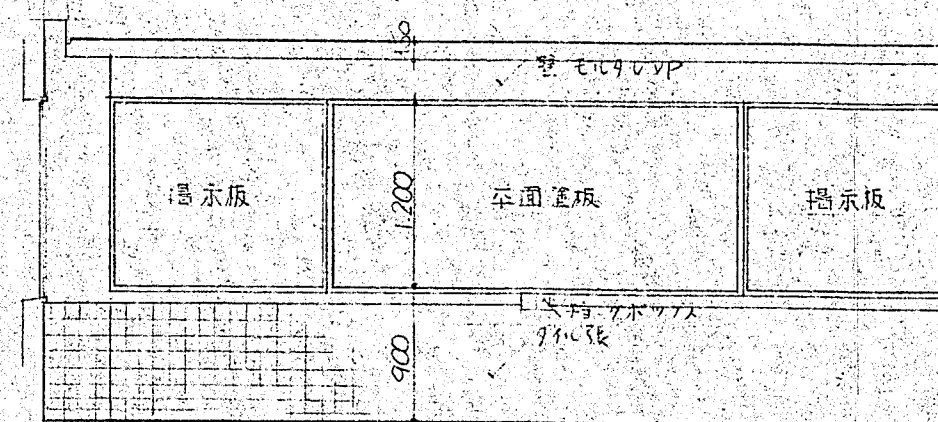


C面

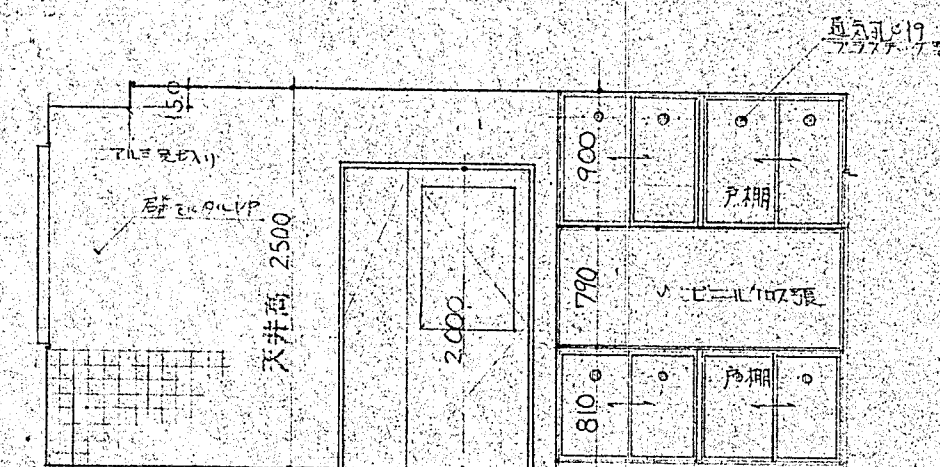


D面

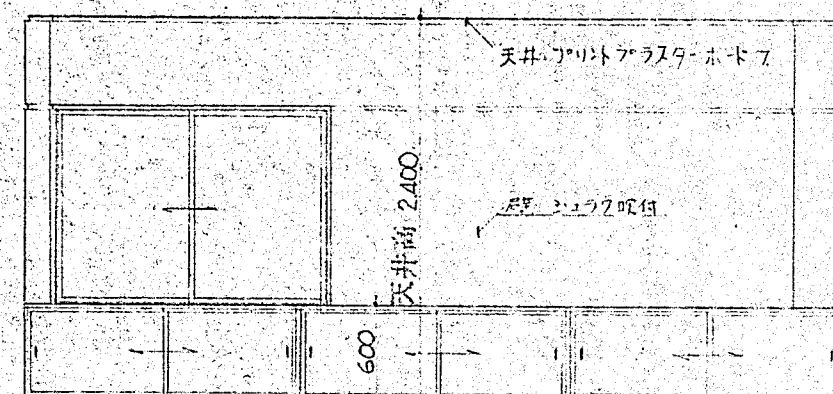

和室 18帖 B面

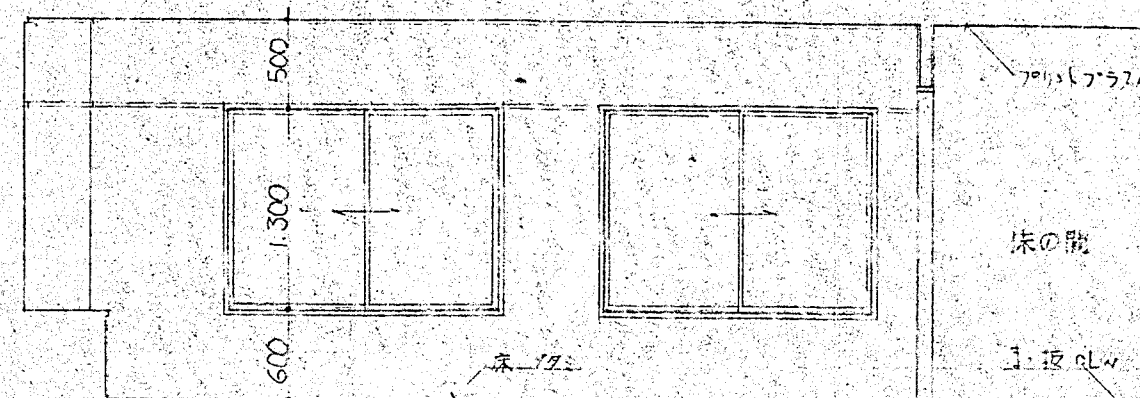

C面

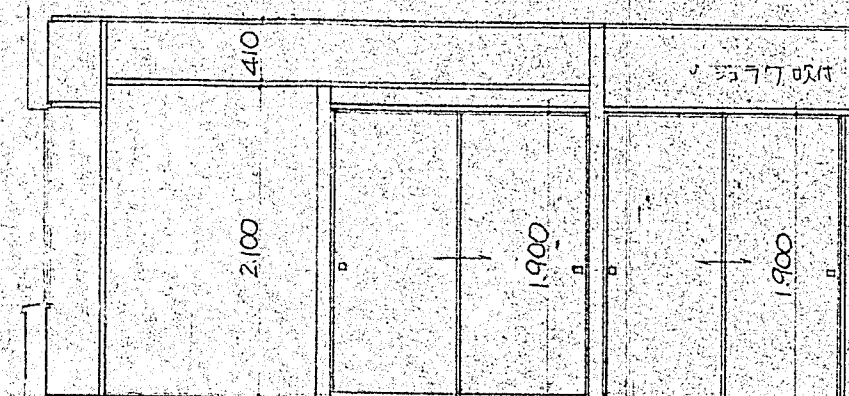

D面

摂津市立別府公民館新築 工事設計図

NO.

展開図 NO.1


SCALE

1/77
DESIGN


昭和46年8月 日

株式会社 小河建築設計事務所


1級建築士 小河吉之助 登録番号 No. 8016

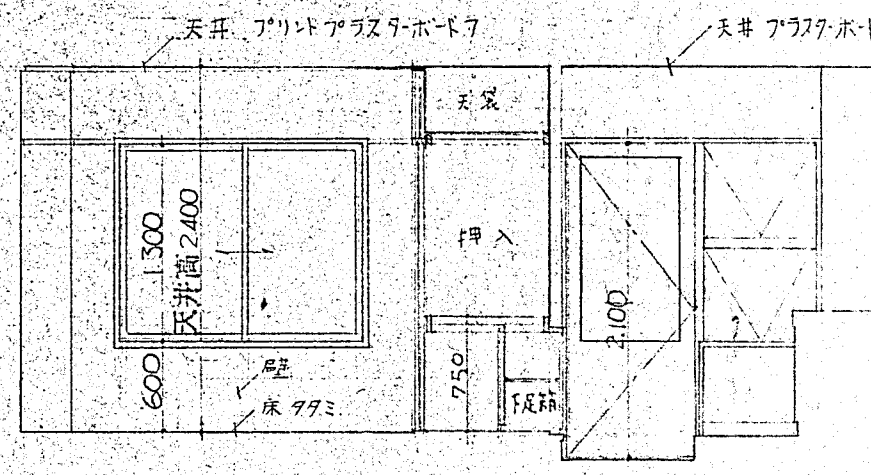


管理人室 B面

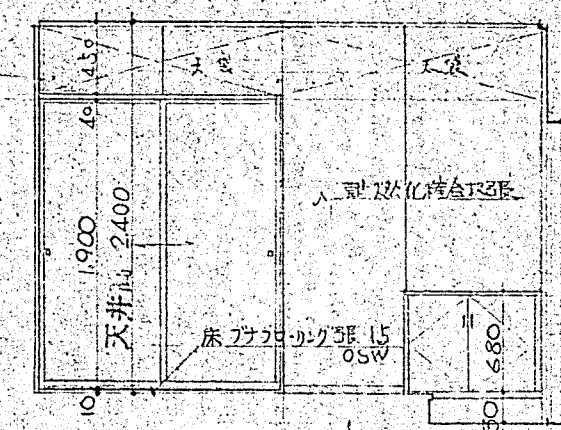


台所 A面

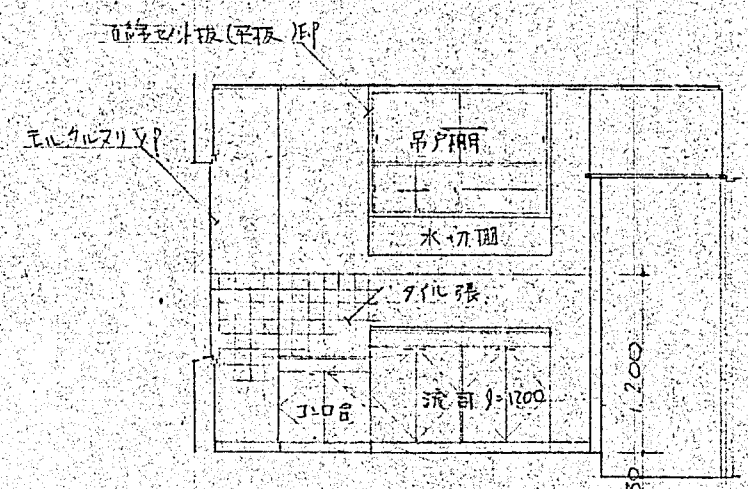


台所 C面

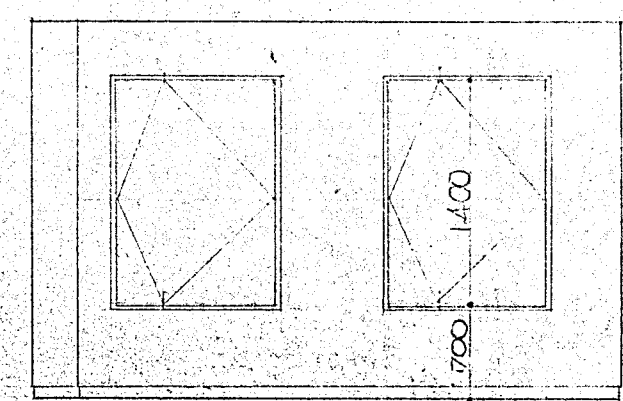


図書室 A面

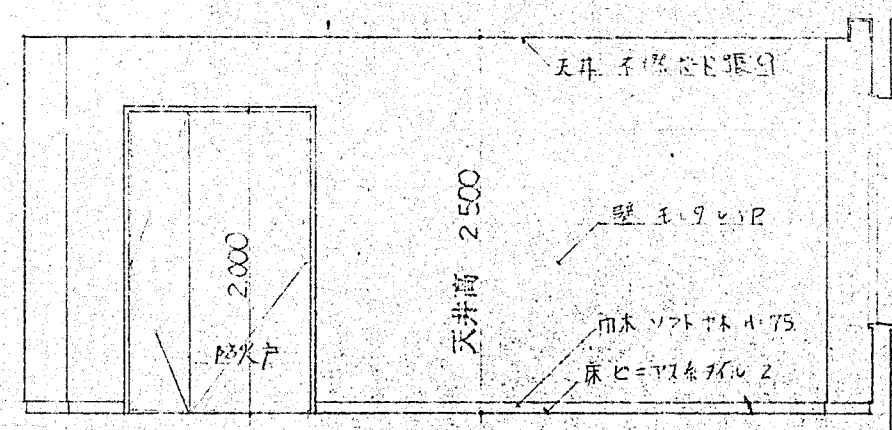


D面

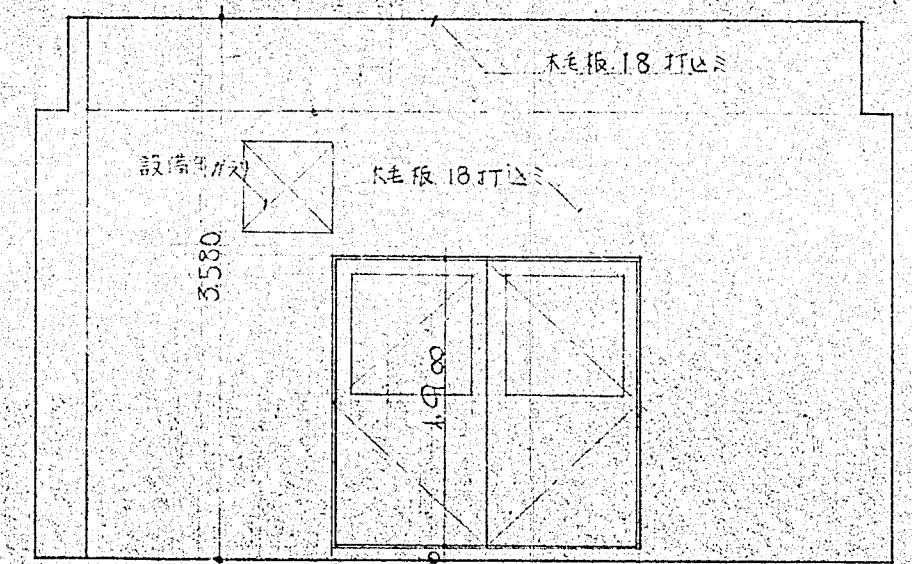


空調機械室 B面

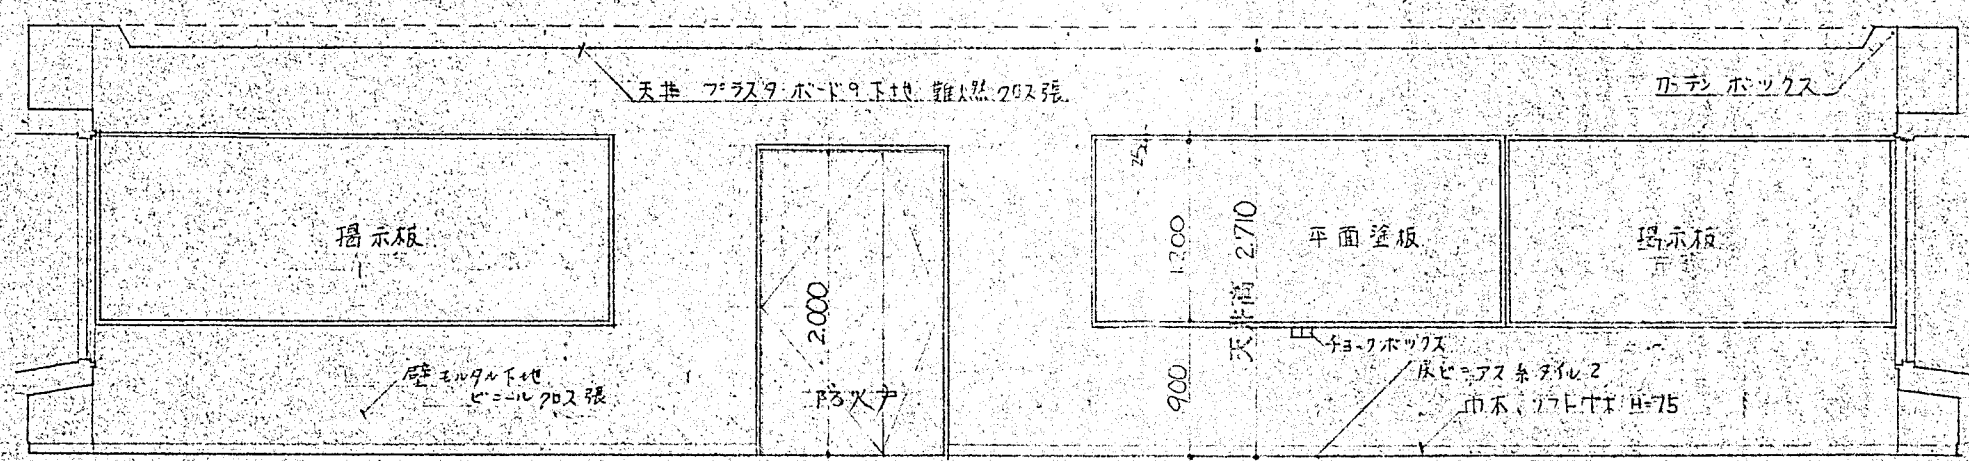


会議室 A面

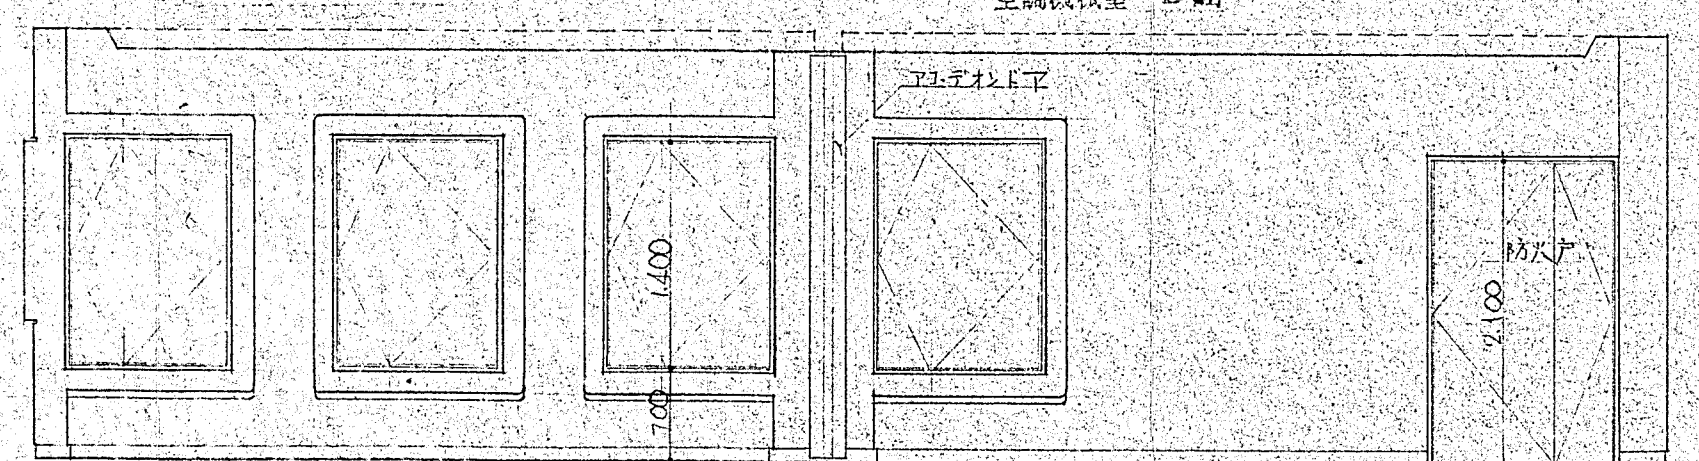

B面

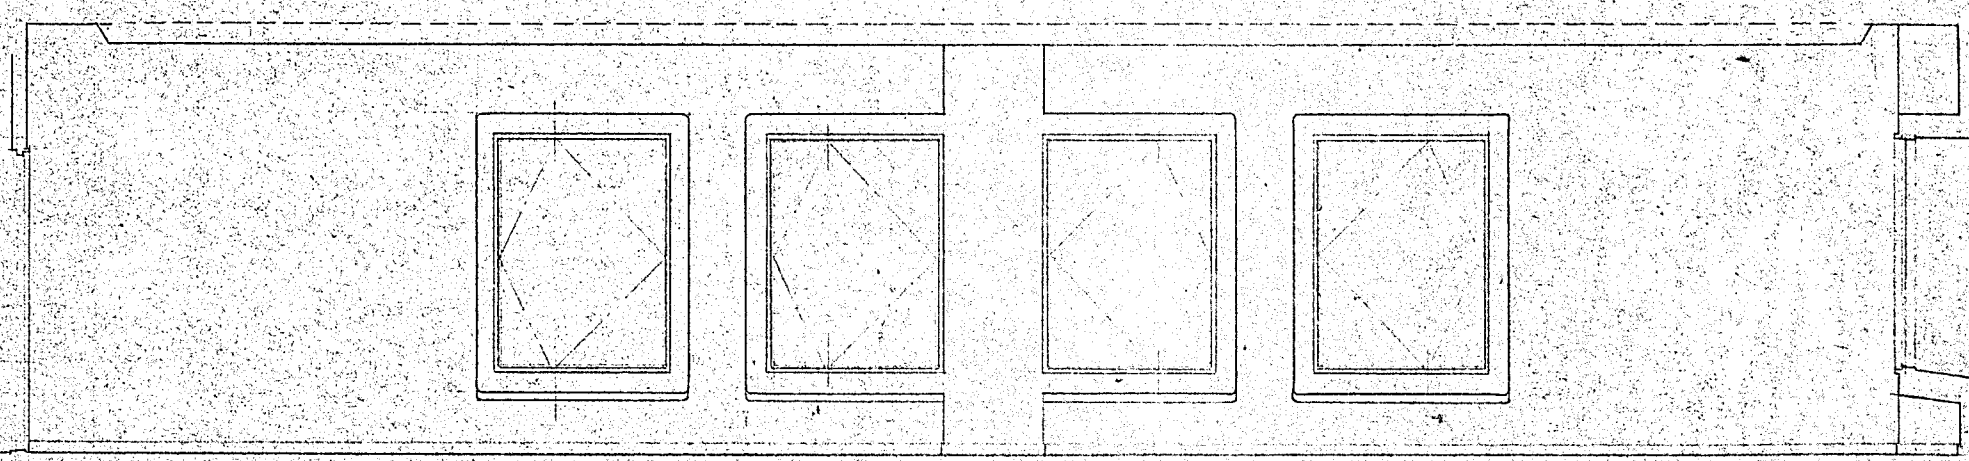


C面

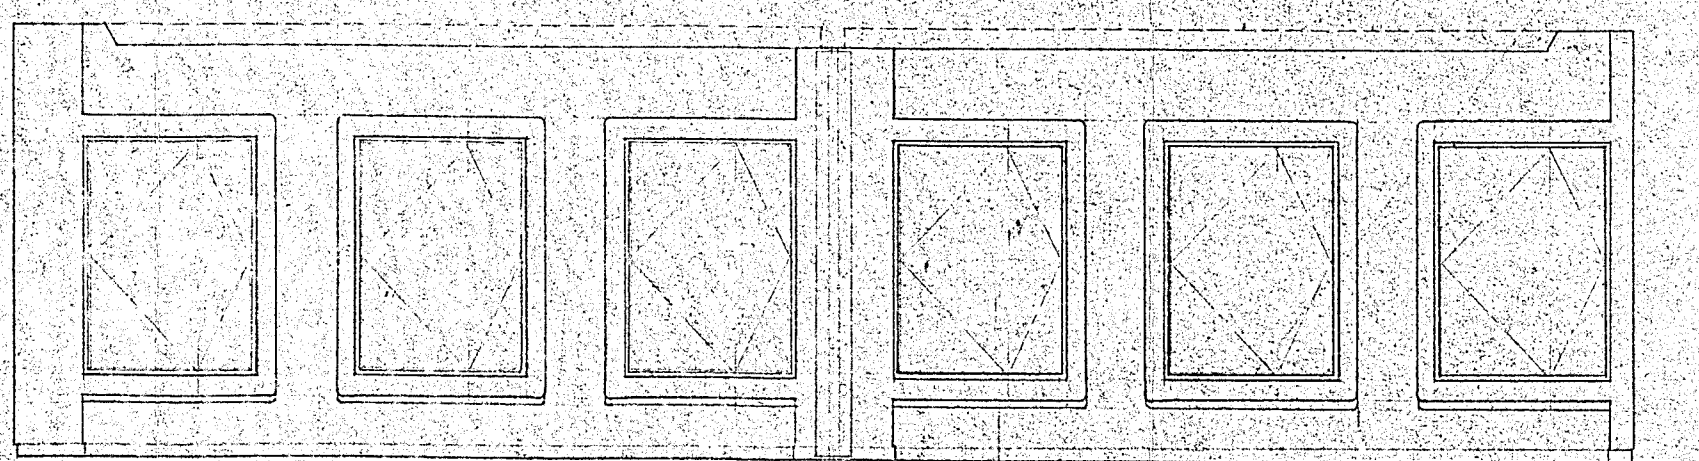


D面

竣工図

浜津市立別府公民館新築 工事設計図		NO.
展開図 No. 2	SCALE 1:50	DESIGN
昭和 46 年 8 月 日		
株式会社 小河建築設計事務所		

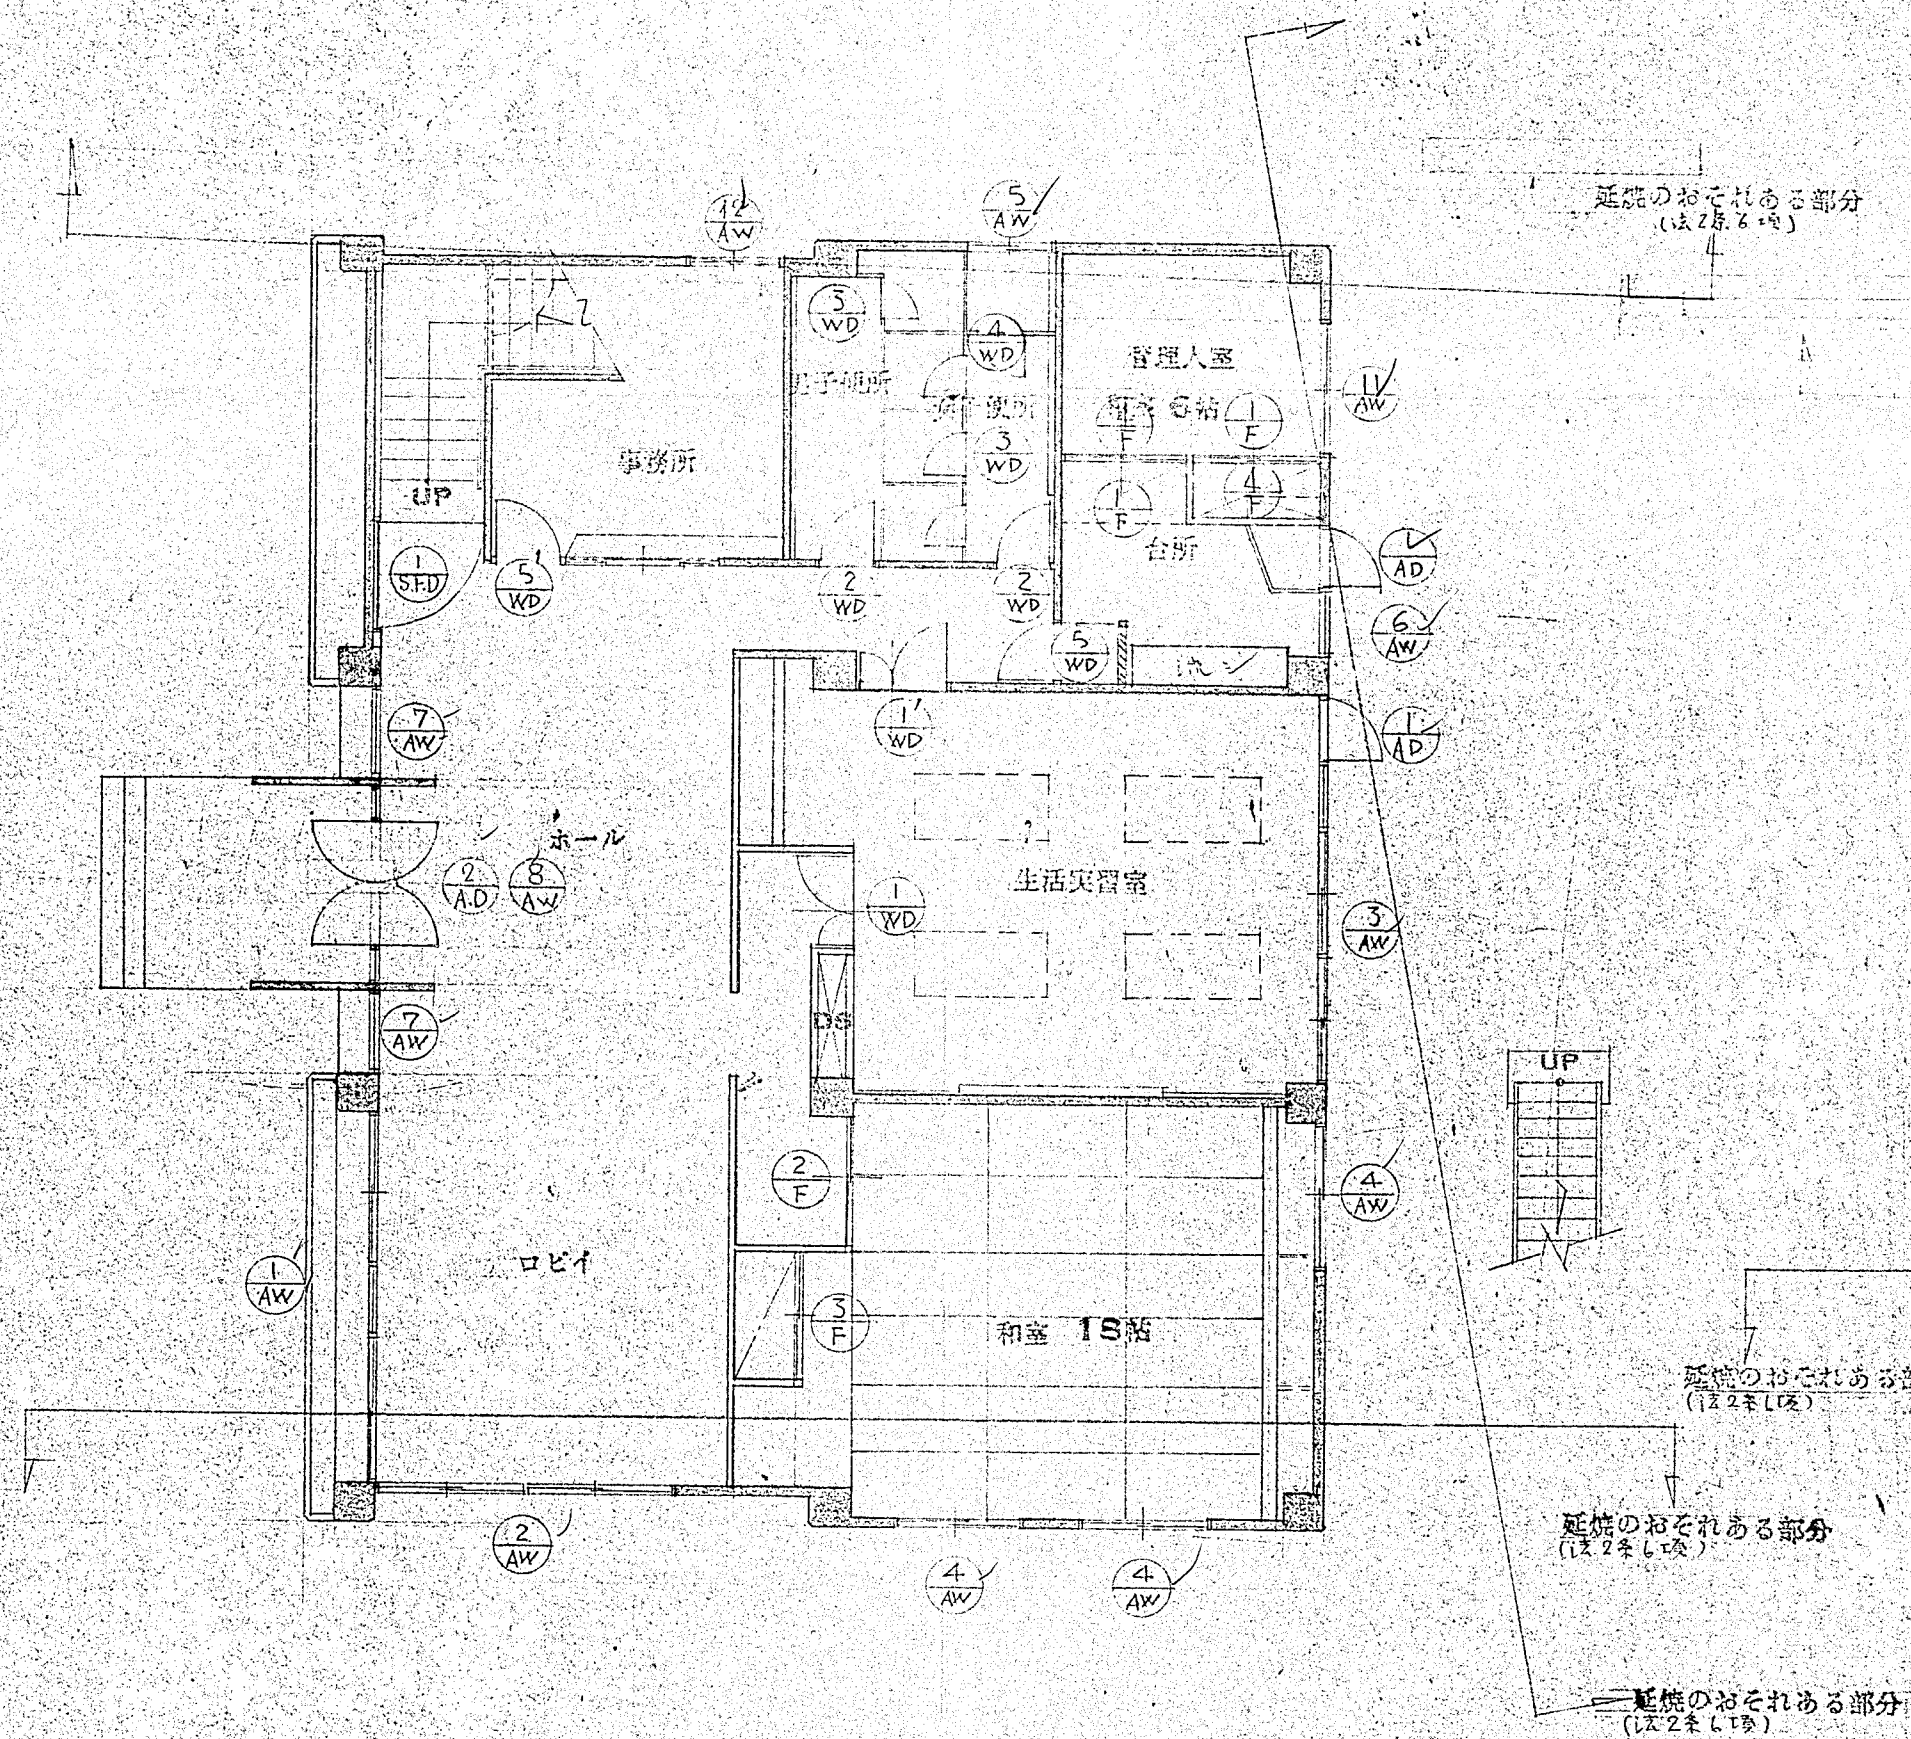

1階 建具案内図

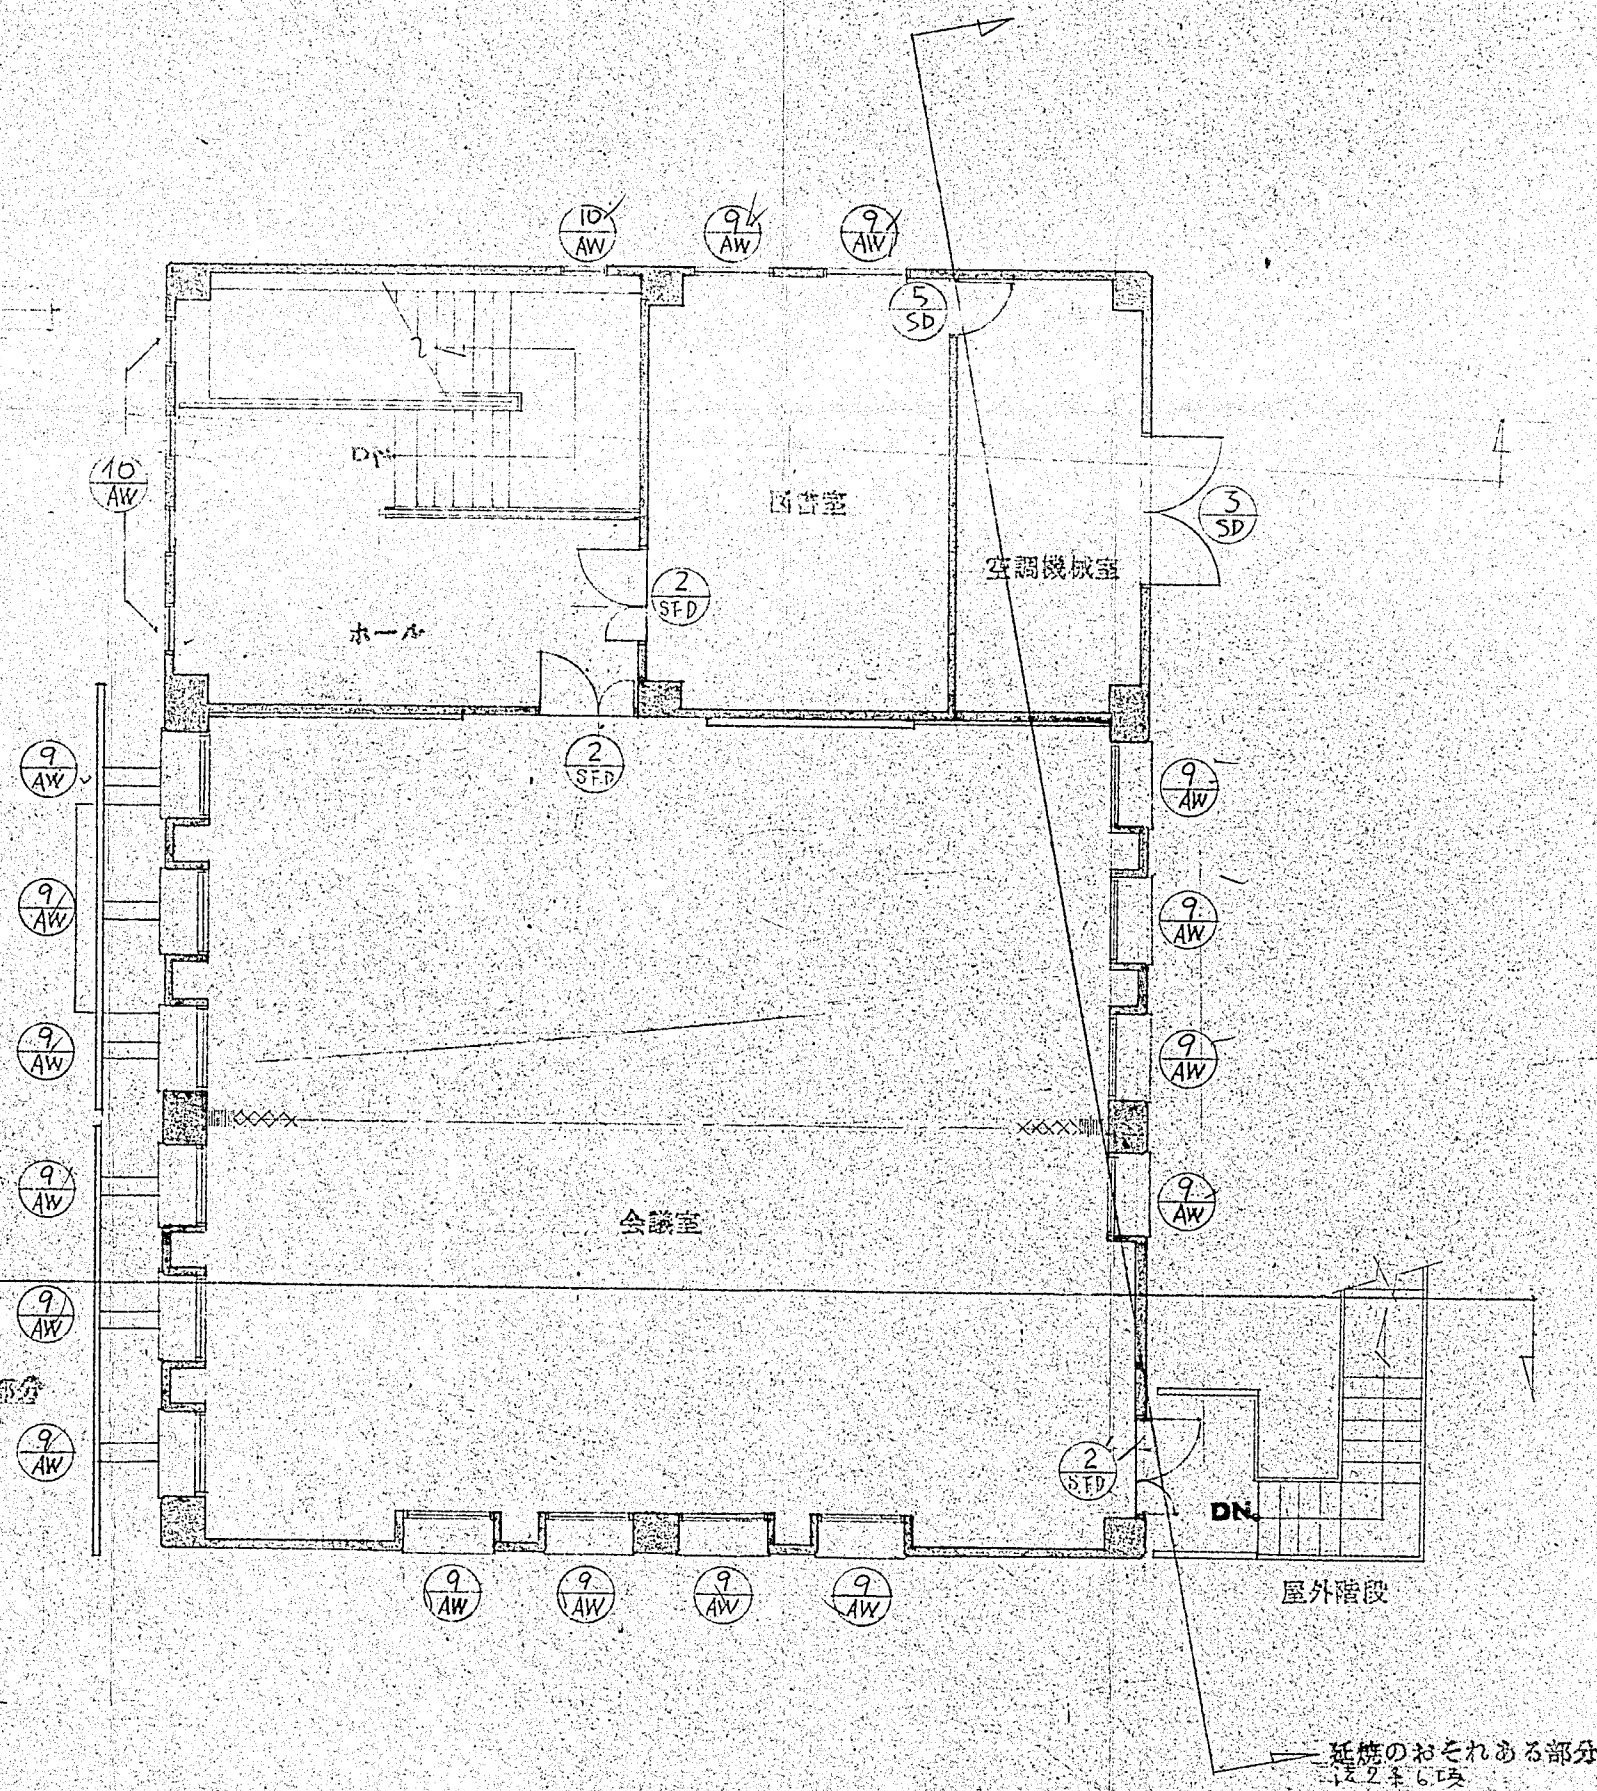

2階 建具案内図

凡 例

※ 延焼のおそれある部分は全てガラスとする。

竣工図

摂津市立別府公民館新築 工事設計図

NO.

1 2階 建具案内図

SCALE 1:100

178

DESIGN

昭和46年 8 月 日

株式会社 小河建築設計事務所

1級建築士 小河吉之助

登録番号 No. 8016

建具記号	AW-1	AW-2	AW-3	AW-4	AW-5	AW-6	AW-7	AW-8	AW-9
数 量	1	1	1	3	1	1	2	1	16
型 式	2段3連中央取付引違窓	2段2連引違窓	3連引違窓 FIX付	引違い窓	引違い窓	2段ヒラ出し窓	散殺し窓	散殺し窓	回転窓(1軸)
内法寸法(WXH)	4,865 × 2,625	3,870 × 2,625	4,110 × 1,300	1,800 × 1,300	1,100 × 900	700 × 1,500	850 × 2,625	2,860 × 410	1,050 × 1,400
見込 (寸法)	70	70	70	70	70	70	70	70	70
仕 上									
サ 摺	額縁		木製	木製	木製	木製	アルミ製	アルミ製	木製
硝 子	ユニワイヤ 6.8	ユニワイヤ 6.8	ラフロイヤー 6.8	ラフロイヤー 6.8	ラフロイヤー 6.8	ラフロイヤー 6.8	フロートガラス 5.0	フロートガラス 6.0	プレートガラス 6.8
施工方法	クレセント	クレセント	クレセント	クレセント	クレセント	クレセント	レバーハンドル(スチール), ヒンジ	レバーハンドル(スチール), ヒンジ	レバーハンドル(スチール), ヒンジ
附属金物	引手 ソレロ式	引手 ソレロ式	引手 ソレロ式 可動網戸付(2)	引手 ソレロ式 可動網戸付(3)	引手 ソレロ式				引手 調整フック付
備 考									
建具記号	AW-10	AW-11	AW-12	AD-2	SFD-1, SFD-2, SFD-2', SD-3, SD-4				
数 量	5	1	1	1	1	1	1	3	1
型 式	ヒラ出し窓	引違い窓	引違い窓	フル自由扉 両袖散殺し付	片開キフラッシュ戸	両開キフラッシュ戸	両開キフラッシュ戸(片開)	片開キフラッシュ戸	
内法寸法(WXH)	500 × 600	1,700 × 1,300	1,200 × 1,300	2,860 × 2,100	1,470 × 2,000	1,200 × 2,000 1,300 × 2,000 1,200 × 2,100	2,000 × 1,900	800 × 2,000	
見込 (寸法)	39	70	70	70	86	86	86	86	
仕 上					OP	OP	OP	OP	
サ 摺	額縁	木製	木製	アルミ製	スチール	スチール	スチール	木製	
硝 子	ラフロイヤー 6.8	ラフロイヤー 6.8	ラフロイヤー 6.8	フロートガラス 6.0			ラフロイヤー 6.8		
施工方法	レバーハンドル(スチール), ヒンジ	クレセント	クレセント	シリスタ 本編り錠			円筒錠 非開錠(SFD-2)	シリスタ円筒錠	円筒錠
附属金物	引手 ソレロ式	引手 ソレロ式 可動網戸付 小窓付 H-120	引手 ソレロ式	シリスタ トッパ ドアチェック ストッパ (ヒンジ裏面付)	ヒボットピン ゲージハンドル ドアチェック ストッパ (ヒンジ裏面付)	ヒボットピン ゲージハンドル ドアチェック ストッパ (ヒンジ裏面付)	ヒボットピン ゲージハンドル ドアチェック ストッパ (ヒンジ裏面付)	ヒボットピン ゲージハンドル ドアチェック ストッパ (ヒンジ裏面付)	ヒボットピン ゲージハンドル ドアチェック ストッパ (ヒンジ裏面付)
備 考					甲種防火戸(R-1.6) 耐火時間は要する	甲種防火戸(R-1.6) 耐火時間は要する	甲種防火戸(R-1.6) 耐火時間は要する	甲種防火戸(R-1.6)	甲種防火戸(R-1.6)

凡 例

AW — アルミサッシ
AD — アルミドア
SSD — スチール製 ドア
SP — スチールドア
OP — 油性ペイント
SFD — 片開キフラッシュ戸

特記事項

1. 木製建具の内法寸法は現場採寸図作成の上係員の承認を得て製作すること。
2. 各種建具は本リストに合致の設計図面により施工方法決定係員の承認を得ること。
3. 建具金物 及び附属金物は全て現寸図又は見本を提出して係員の承認を得る事。
4. 握玉丁番は特記の限りスチールとする。
5. 両開キ扉は必要箇所へ丁番を取り付けること。
6. 鋼製建具は原則として見込40とする。



1級建築士 小河吉之助 登録番号 No. 8016

根津市立別府公民館新築 工事設計図

建具リスト No.1 SCALE 1:100





昭和46年 8月 日

株式会社 小河建築設計事務所





NO.

119
DESIGN

建具記号	SD-5	SD-6	WD-1 WD-1'	WD-2	WD-3	WD-4	WD-5 WD-5'
数 量	1	1	2	2	4	1	2
型 式	片開キフラッシュ戸	片開キフラッシュ扉(片開)	親子開キフラッシュ戸	片開キフラッシュ戸	片開キフラッシュ戸	片開キフラッシュ戸	片開キフラッシュ戸
内法寸法(W×H)	800 × 2,000	800 × 800	1,200 × 2,000	750 × 2,000	550 × 1,150	550 × 1,150	800 × 2,000
見 込 材・建具	86	60 33	40	40	40	40	40
仕 上	OP	OP		耐水ペイント	耐水ペイント	耐水ペイント	
省 割 額 縁	ステンレス 木製		ステンレス 木製	ステンレス 木製			ステンレス 木製
硝 子			ヒシモール 4	ヒシモール 4			ヒシモール 4
施錠方法	円筒錠	回転引き 降鎖付	円筒錠		ラバトリ・ブツチ (ラバトリ・ズナリ)	取手(長付) 降鎖付	円筒錠
附属金物	ヒボットピンチ ドア・チェック 戸当り	丁番	ヒボットピンチ フラス落し 戸当り ドア・チェック	ヒボットピンチ ドア・チェック 戸当り 窓(ツツテ)	ラバトリ・ピンチ (ピンチ) 戸当り (ツツテ)	丁番 戸当り	ヒボットピンチ ドア・チェック 戸当り
備 考	・チャップレンコム取付 ・防露能		WD-1'にガラリ付				WD-5'にガラリ付

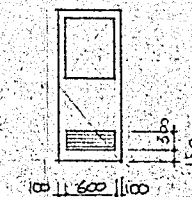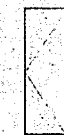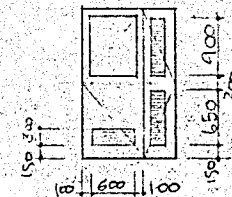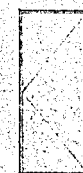

建具記号	F-1	F-2	F-3	F-4	AD-1
数 量	2	1	1	2	2
型 式	引違ハッスマ	引違ハッスマ	引違ハッスマ	引違ハッスマ	片開キアルミ戸
内法寸法(W×H)	1,615 × 1,900	1,520 × 1,900	1,700 × 1,900	1,615 × 1,390	850 × 2,100
見 込 材・建具	21	21	21	21	70
仕 上	新島ワシ張	新島ワシ張	新島ワシ張	新島ワシ張	
省 割 額 縁					木製
硝 子					ラッファヤ 6.8
施錠方法				シングル円筒錠	
附属金物	取込引手	取込引手	取込引手	取込引手	取込引手、ツツテ
備 考					

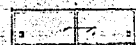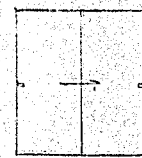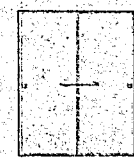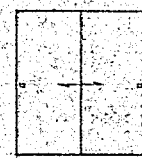

凡 例
SD — スチールドア
WD — 木製ドア
F — フスマ
OP — 油性ペイント



1級建築士 小河吉之助 登録番号 No. 8016


NO.


建具リスト No. 2 SCALE 1:100

179' DESIGN


昭和46年8月 日

株式会社 小河建築設計事務所



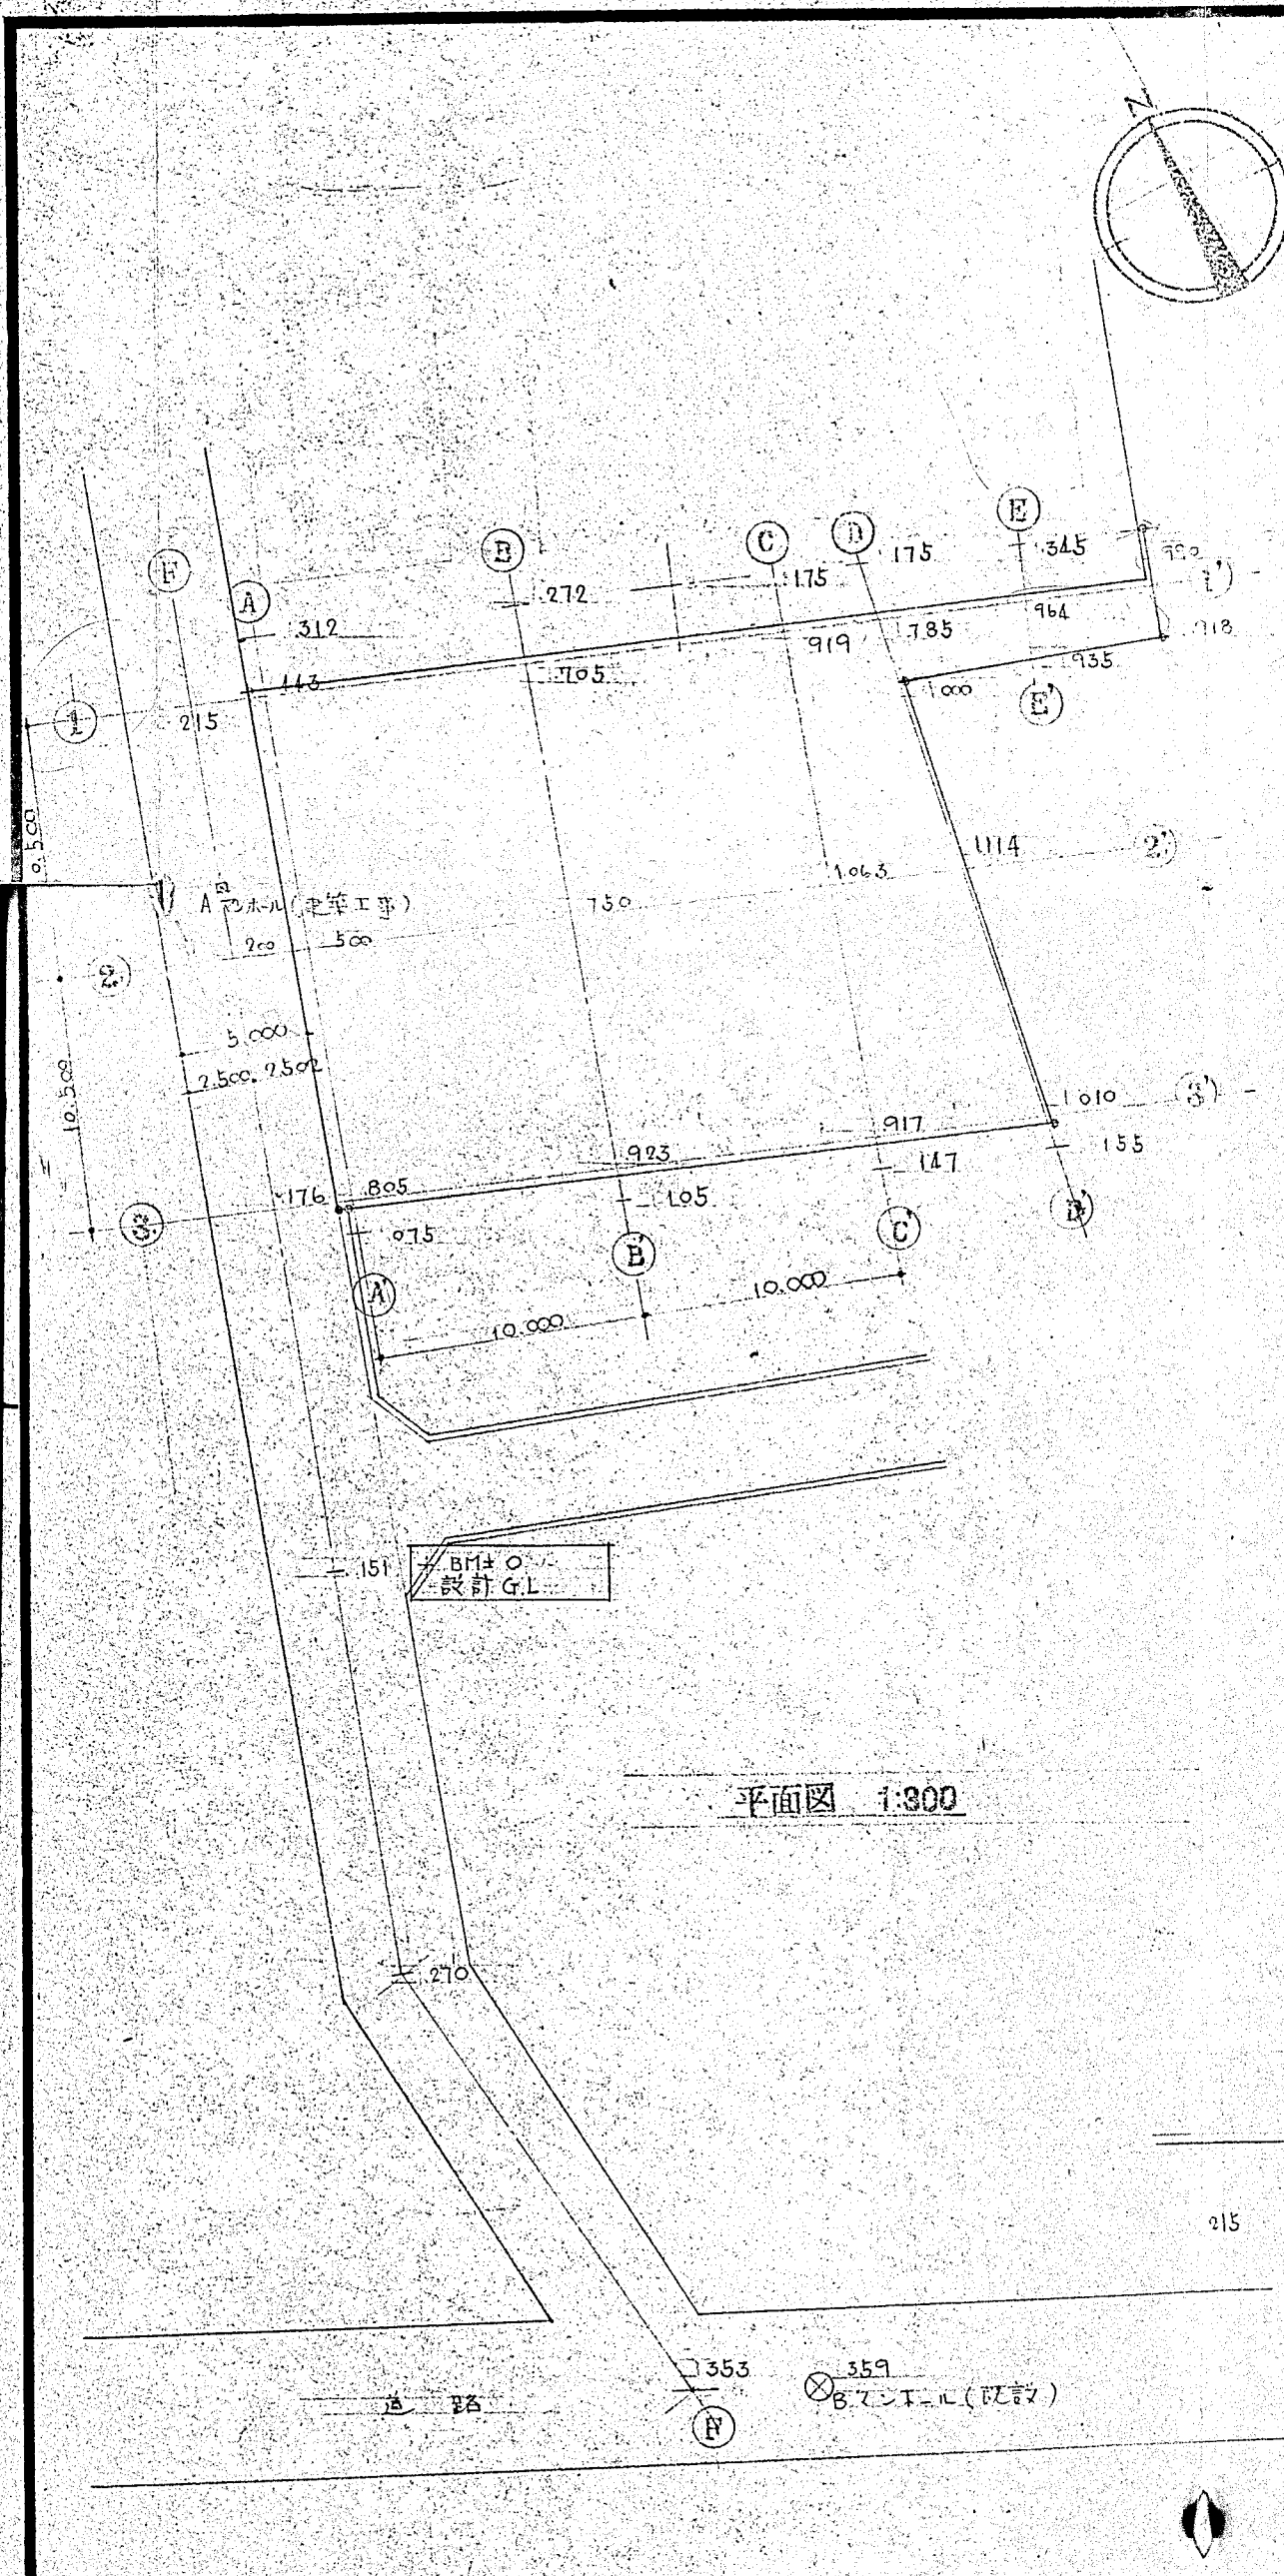

平面図 1:300

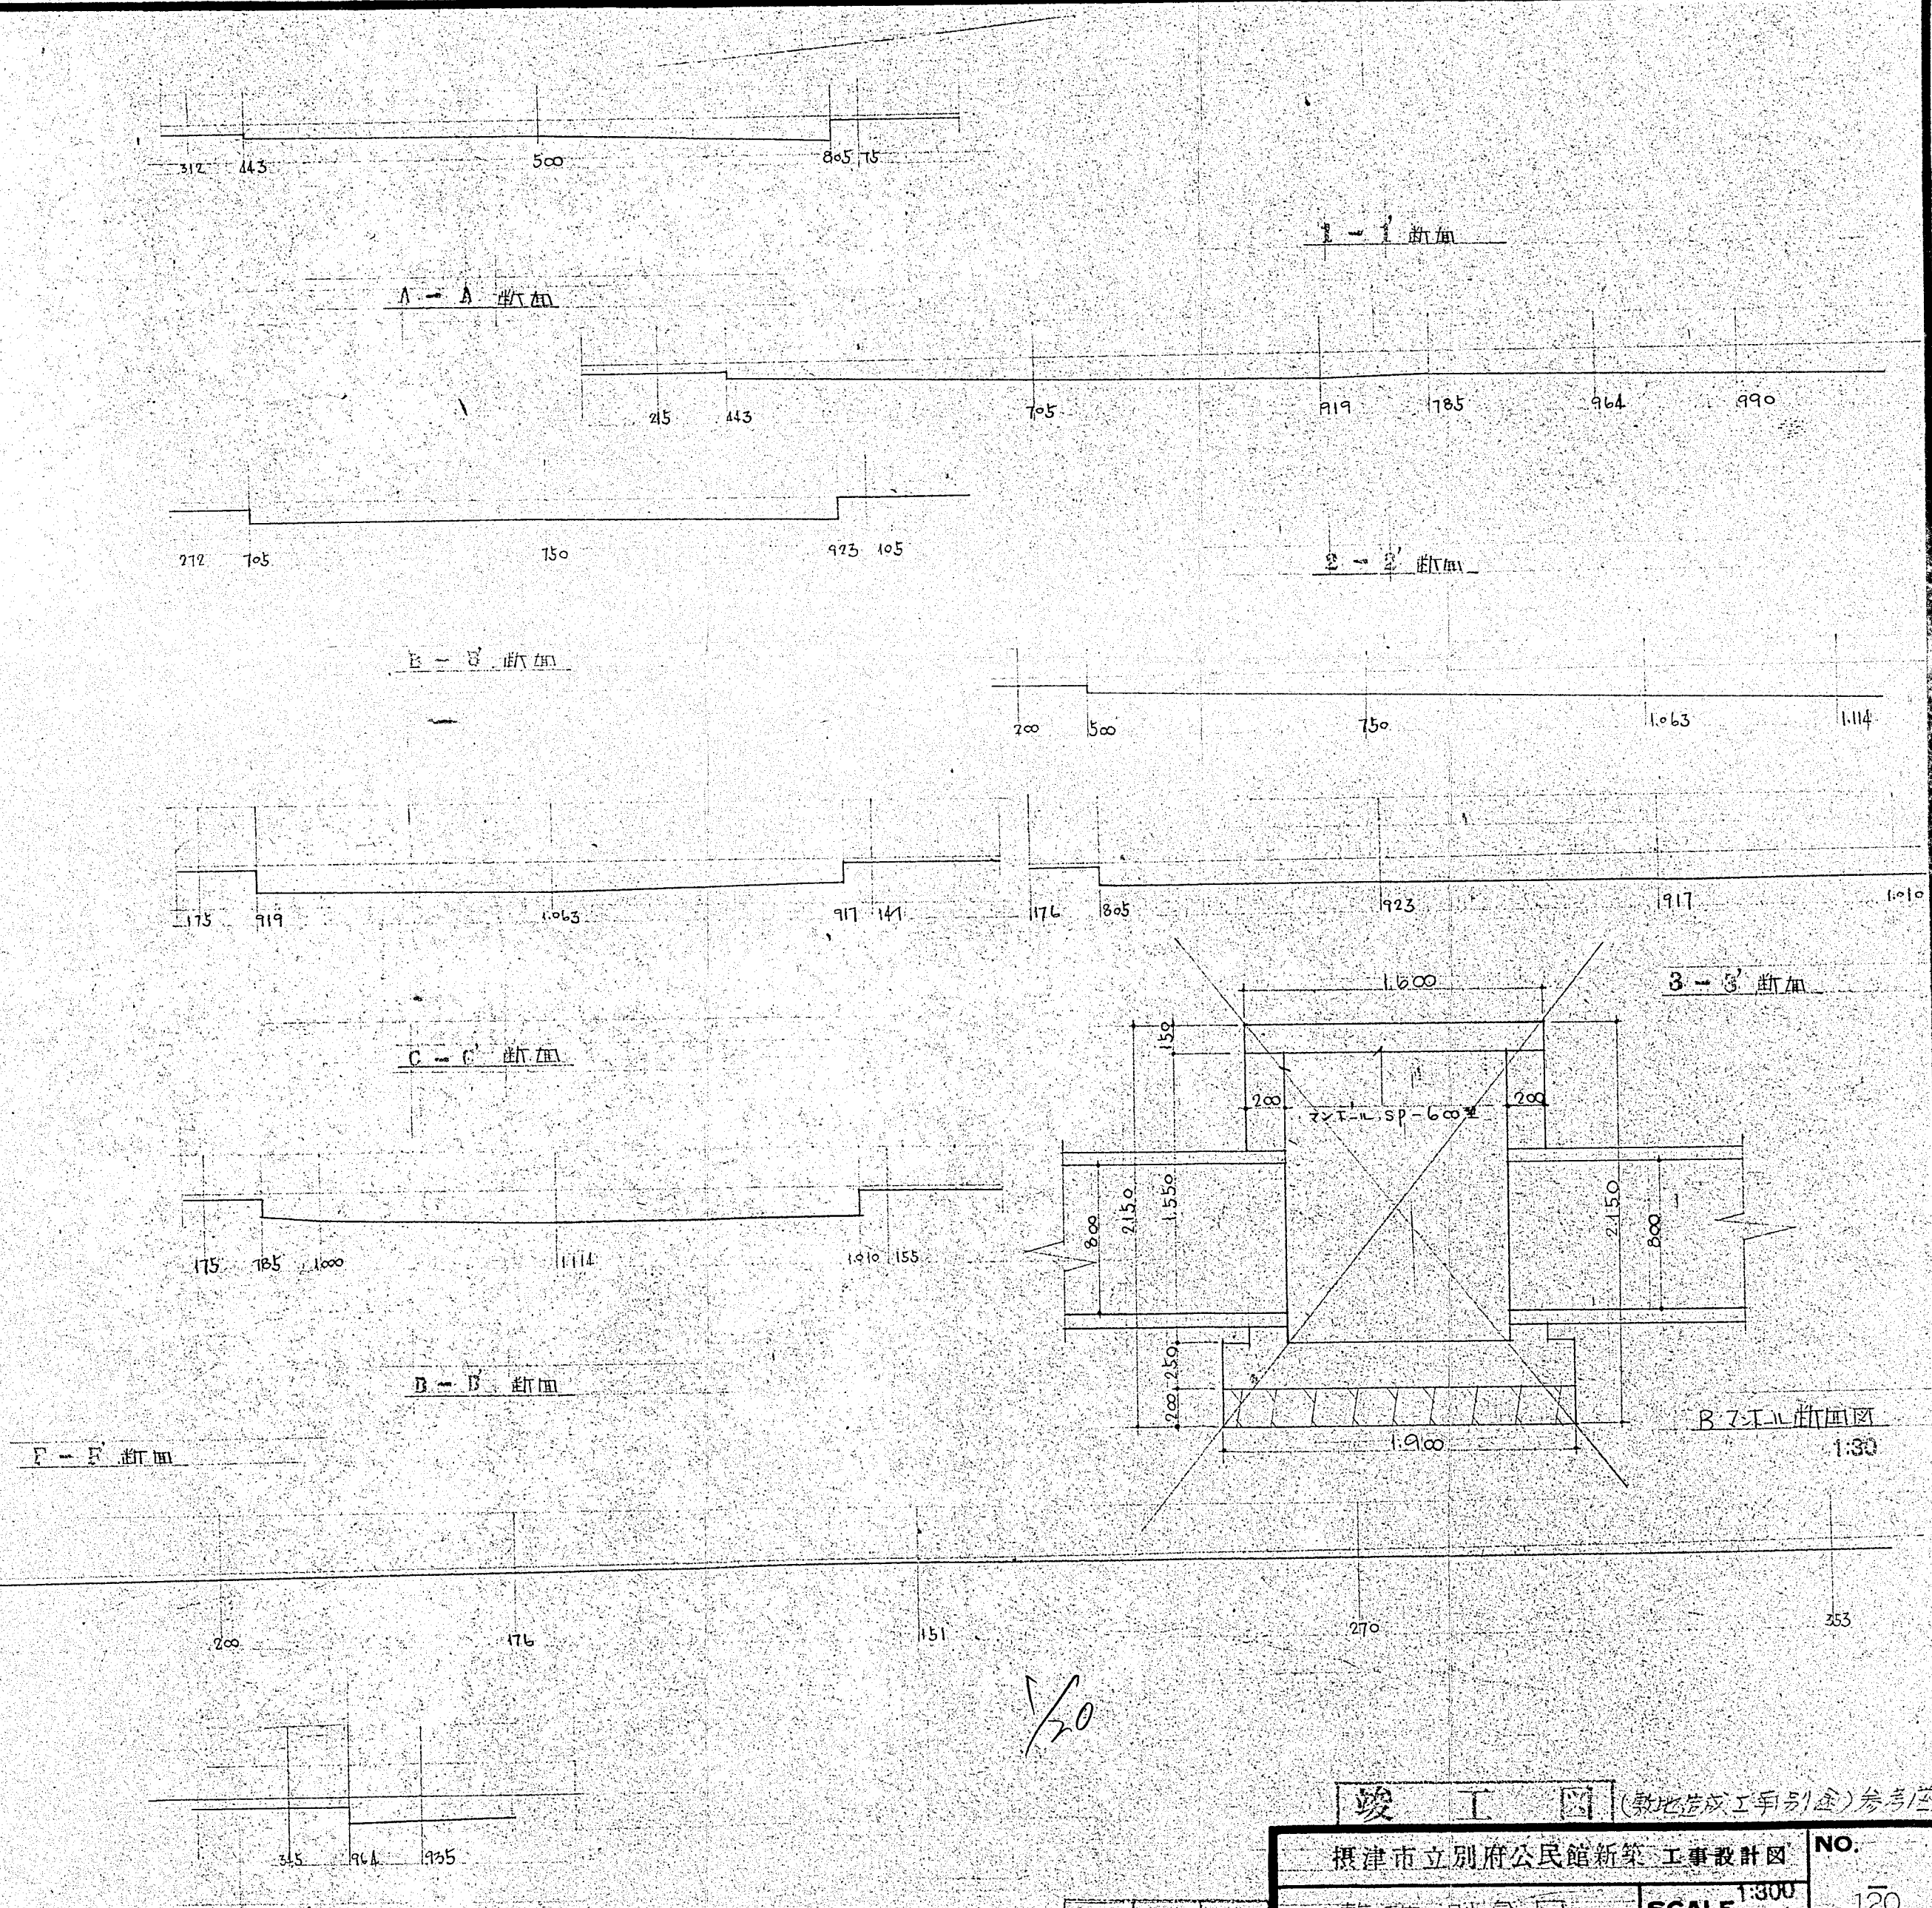

B-B 断面

F-F 断面

E-E 断面

1/20



竣工図 (敷地造成工事別添) 参考図

摂津市立別府公民館新築 工事設計図

敷地 測量図 SCALE 1:300 120 DESIGN

昭和 26 年 8 月 日

株式会社 小河建築設計事務所

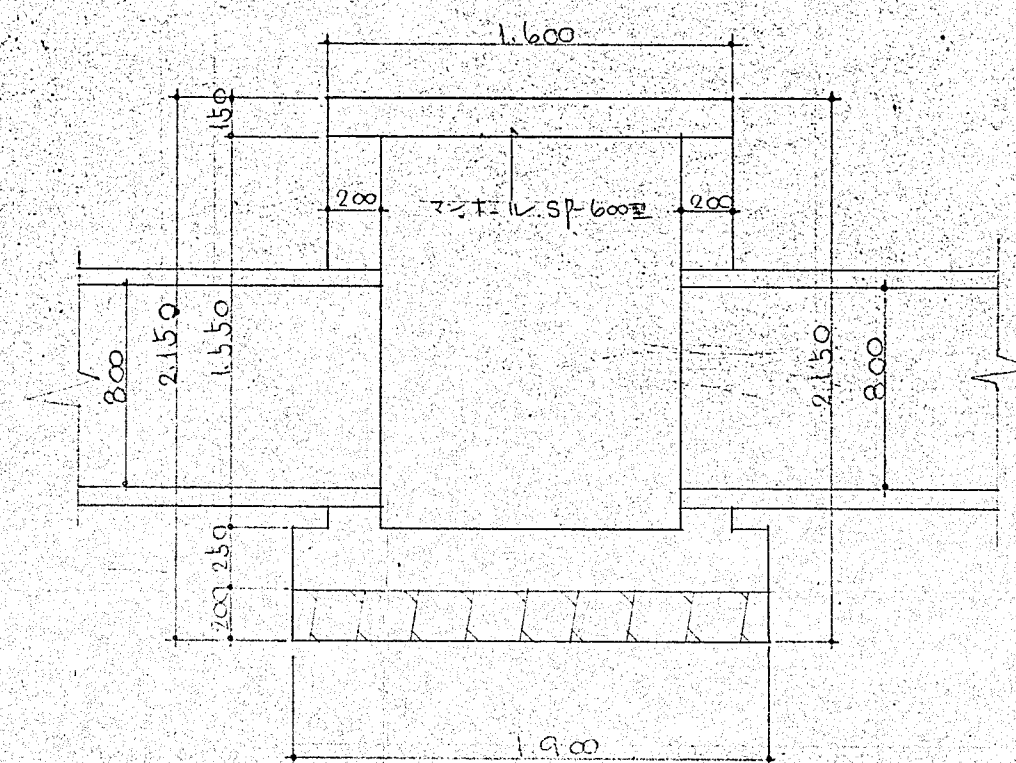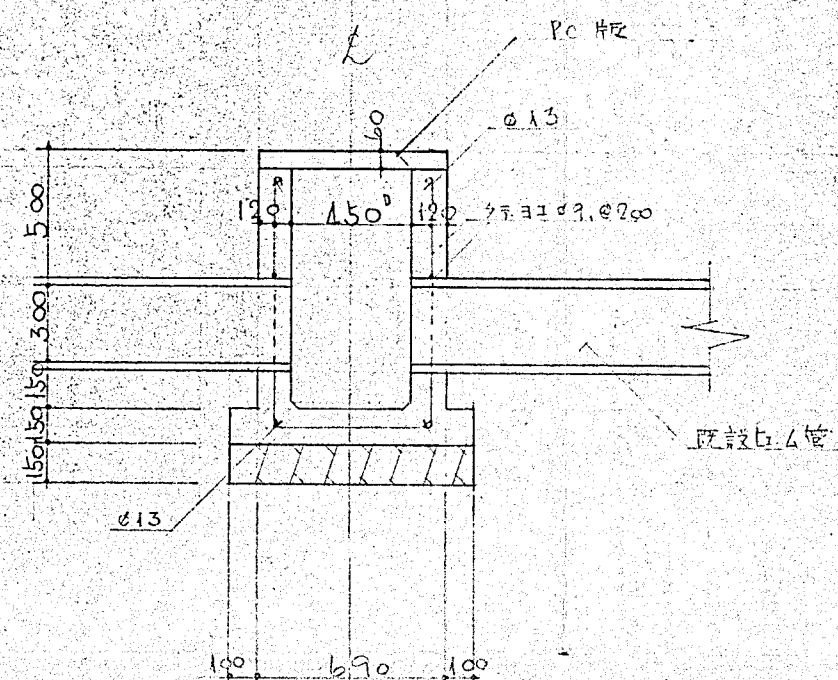

A. マンホール 断面図 (既設マンホール撤去の上新設)

B. マンホール 断面図 1:30 (既設)

竣


NO.

会 所 (マントル) 断面図

SCALE 1:30



1201
DESIGN

昭和 46 年 9 月 日

株 式 会 社 小 河 建 築 設 計 事 務 所

1級建築士 小河吉之助

登録番号 No. 8016

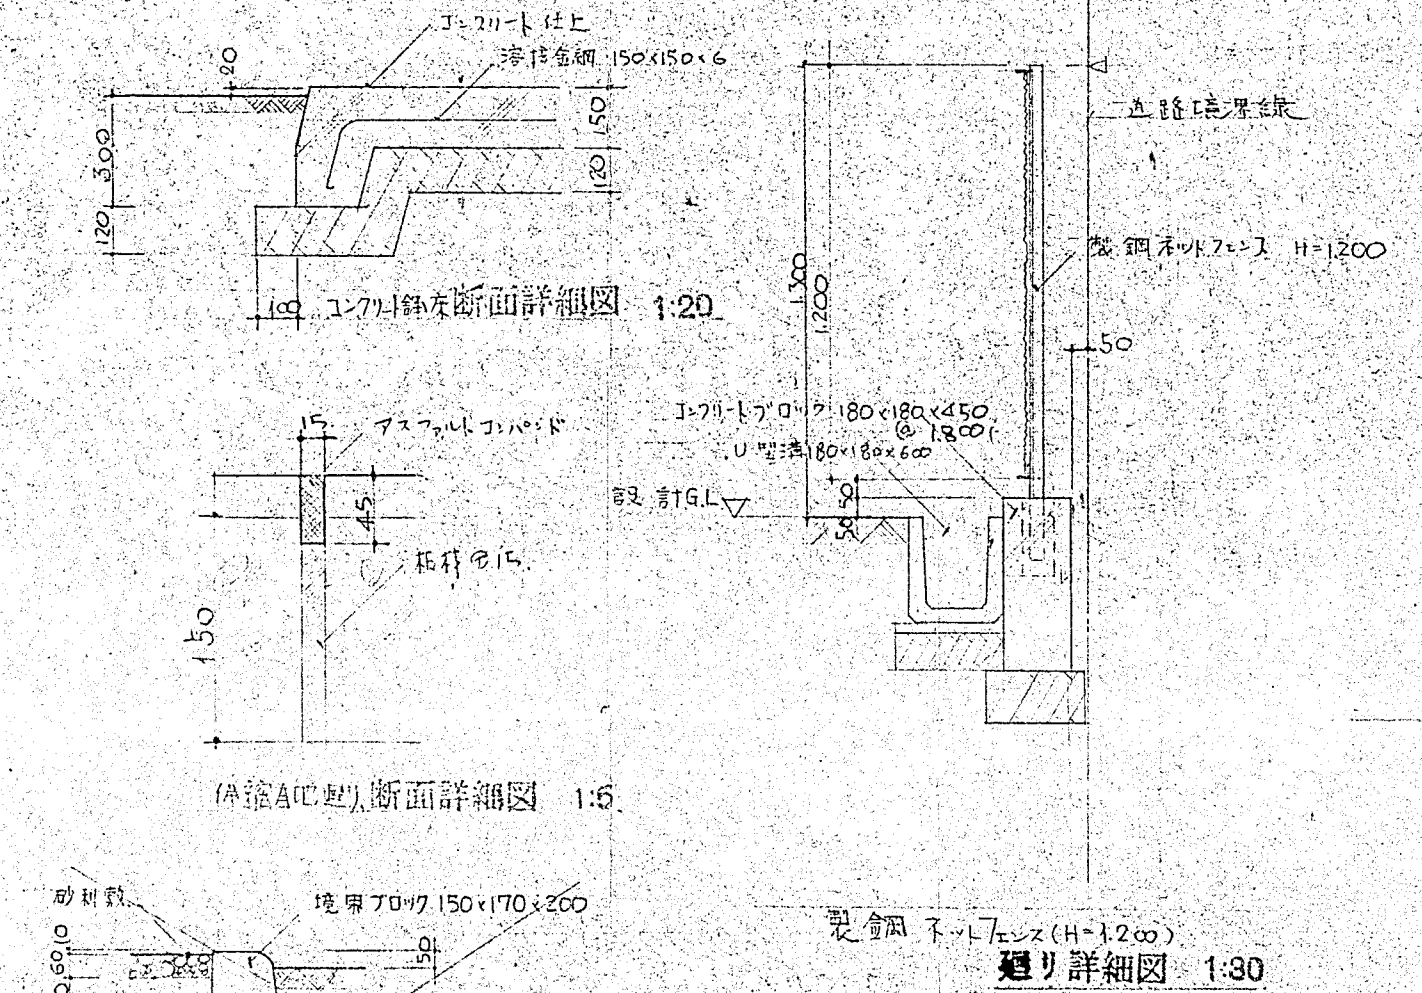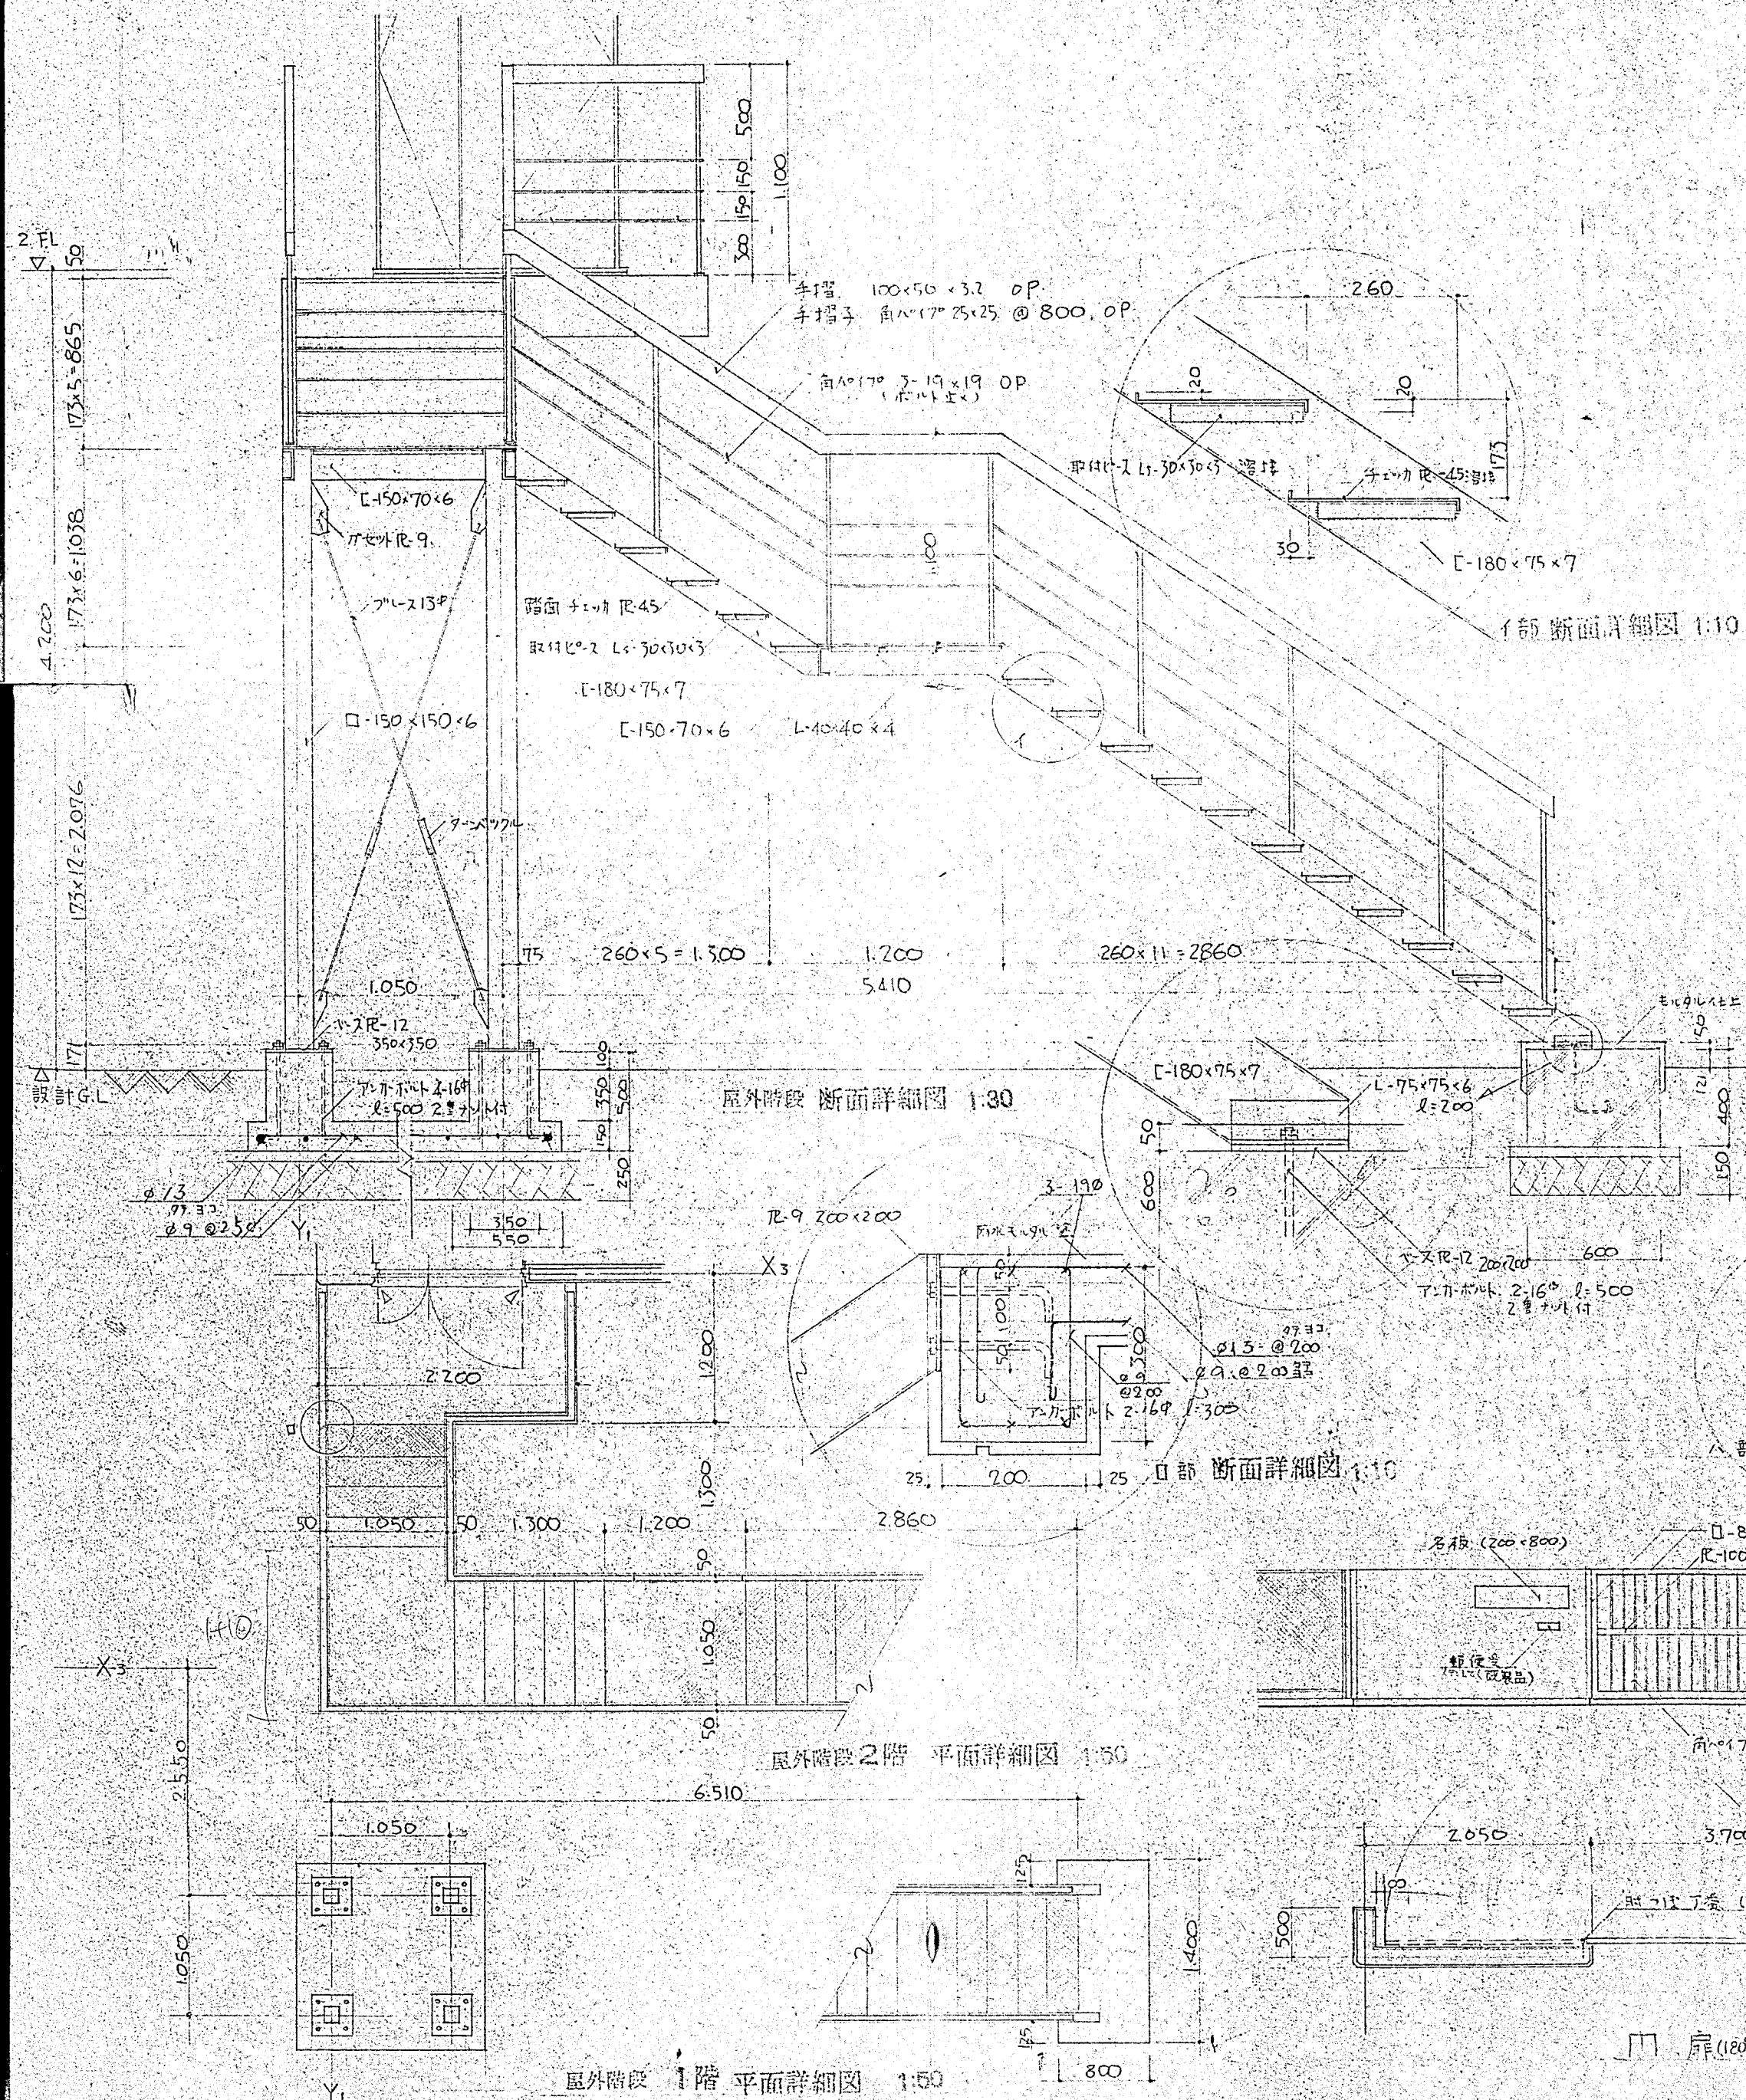

記号	W x W	H (管底)	備考
イ	450 x 450	265	
ロ	450 x 450	285	
ハ	500 x 500	315	
ニ	450 x 450	350	
ホ	450 x 450	385	
ヘ	500 x 500	420	
ト	500 x 500	428	
チ	800 x 800	485	
×	H.P. 配管は 600 と 400		

新築設計事務所 新築設計事務所		NO.
屋外階段 詳細図	屋外 詳細図	SCALE 1:50 1:20 1:10 1:21 DESIGN
昭和 46 年 8 月 日		
株式会社 小河建築設計事務所		